


Bestandserfassung

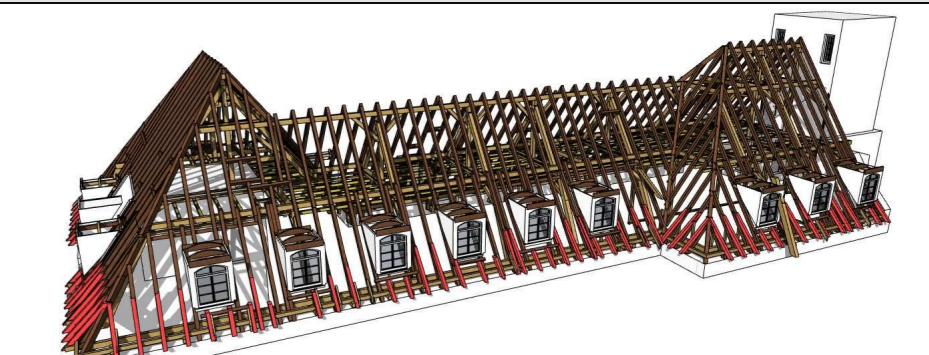

2.0 Bestandsplan

Planfertiger:
Bauplanung wagner
 Tino Wagner
 arch. / arch. baubetrieb
 Einzelpraxis (HwK I)
 Bad Mergentheimer Str. 16
 77993 Creglingen

Kontaktadressen:
 Tel. 07933 - 20 38 12
 Fax. 07933 - 20 38 17
 info@bauplanung-wagner.de
 www.bauplanung-wagner.de

Index	Datum	Name	Änderung
A			
B			
C			

Bauherr:
Universitätsbauamt Freiburg
 Hugstetter Straße 53
 79106 Freiburg i.Br.

Unterschrift Bauherr:

Unterschrift Architekt:


Bauvorhaben:
Bestandserfassung Universitätsdachstuhl

Bauort: **Freiburg i.Br.** Flurst.Nr.: **X** Gemarkung: **Freiburg i.Br.**
 Straße: **Georges-Köhler-Allee 51** Gemeinde: **Freiburg i.Br.**



Der Planer hat das Urheberrecht gem. Urheberrechtsgesetz an seinem Werk. Der Schutz erfaßt alle Pläne, Schriftstücke, Modelle usw. als Festlegung des Bauwerkes und schließt insbesondere deren unbefugte Bearbeitung und Ausführung sowie den Nachbau ein. Vervielfältigungen dürfen nur mit Zustimmung des Erstellers erfolgen.

Bauteil:
DACHSTUHL EBENE 2


Maßstab	1:50	Datum	19.06.2015	Plan Nr.	2/8	Index
Projektnummer	125_X	Gezeichnet	AH.SH			
B / H = 1160 / 594		(6.890cm ²)				

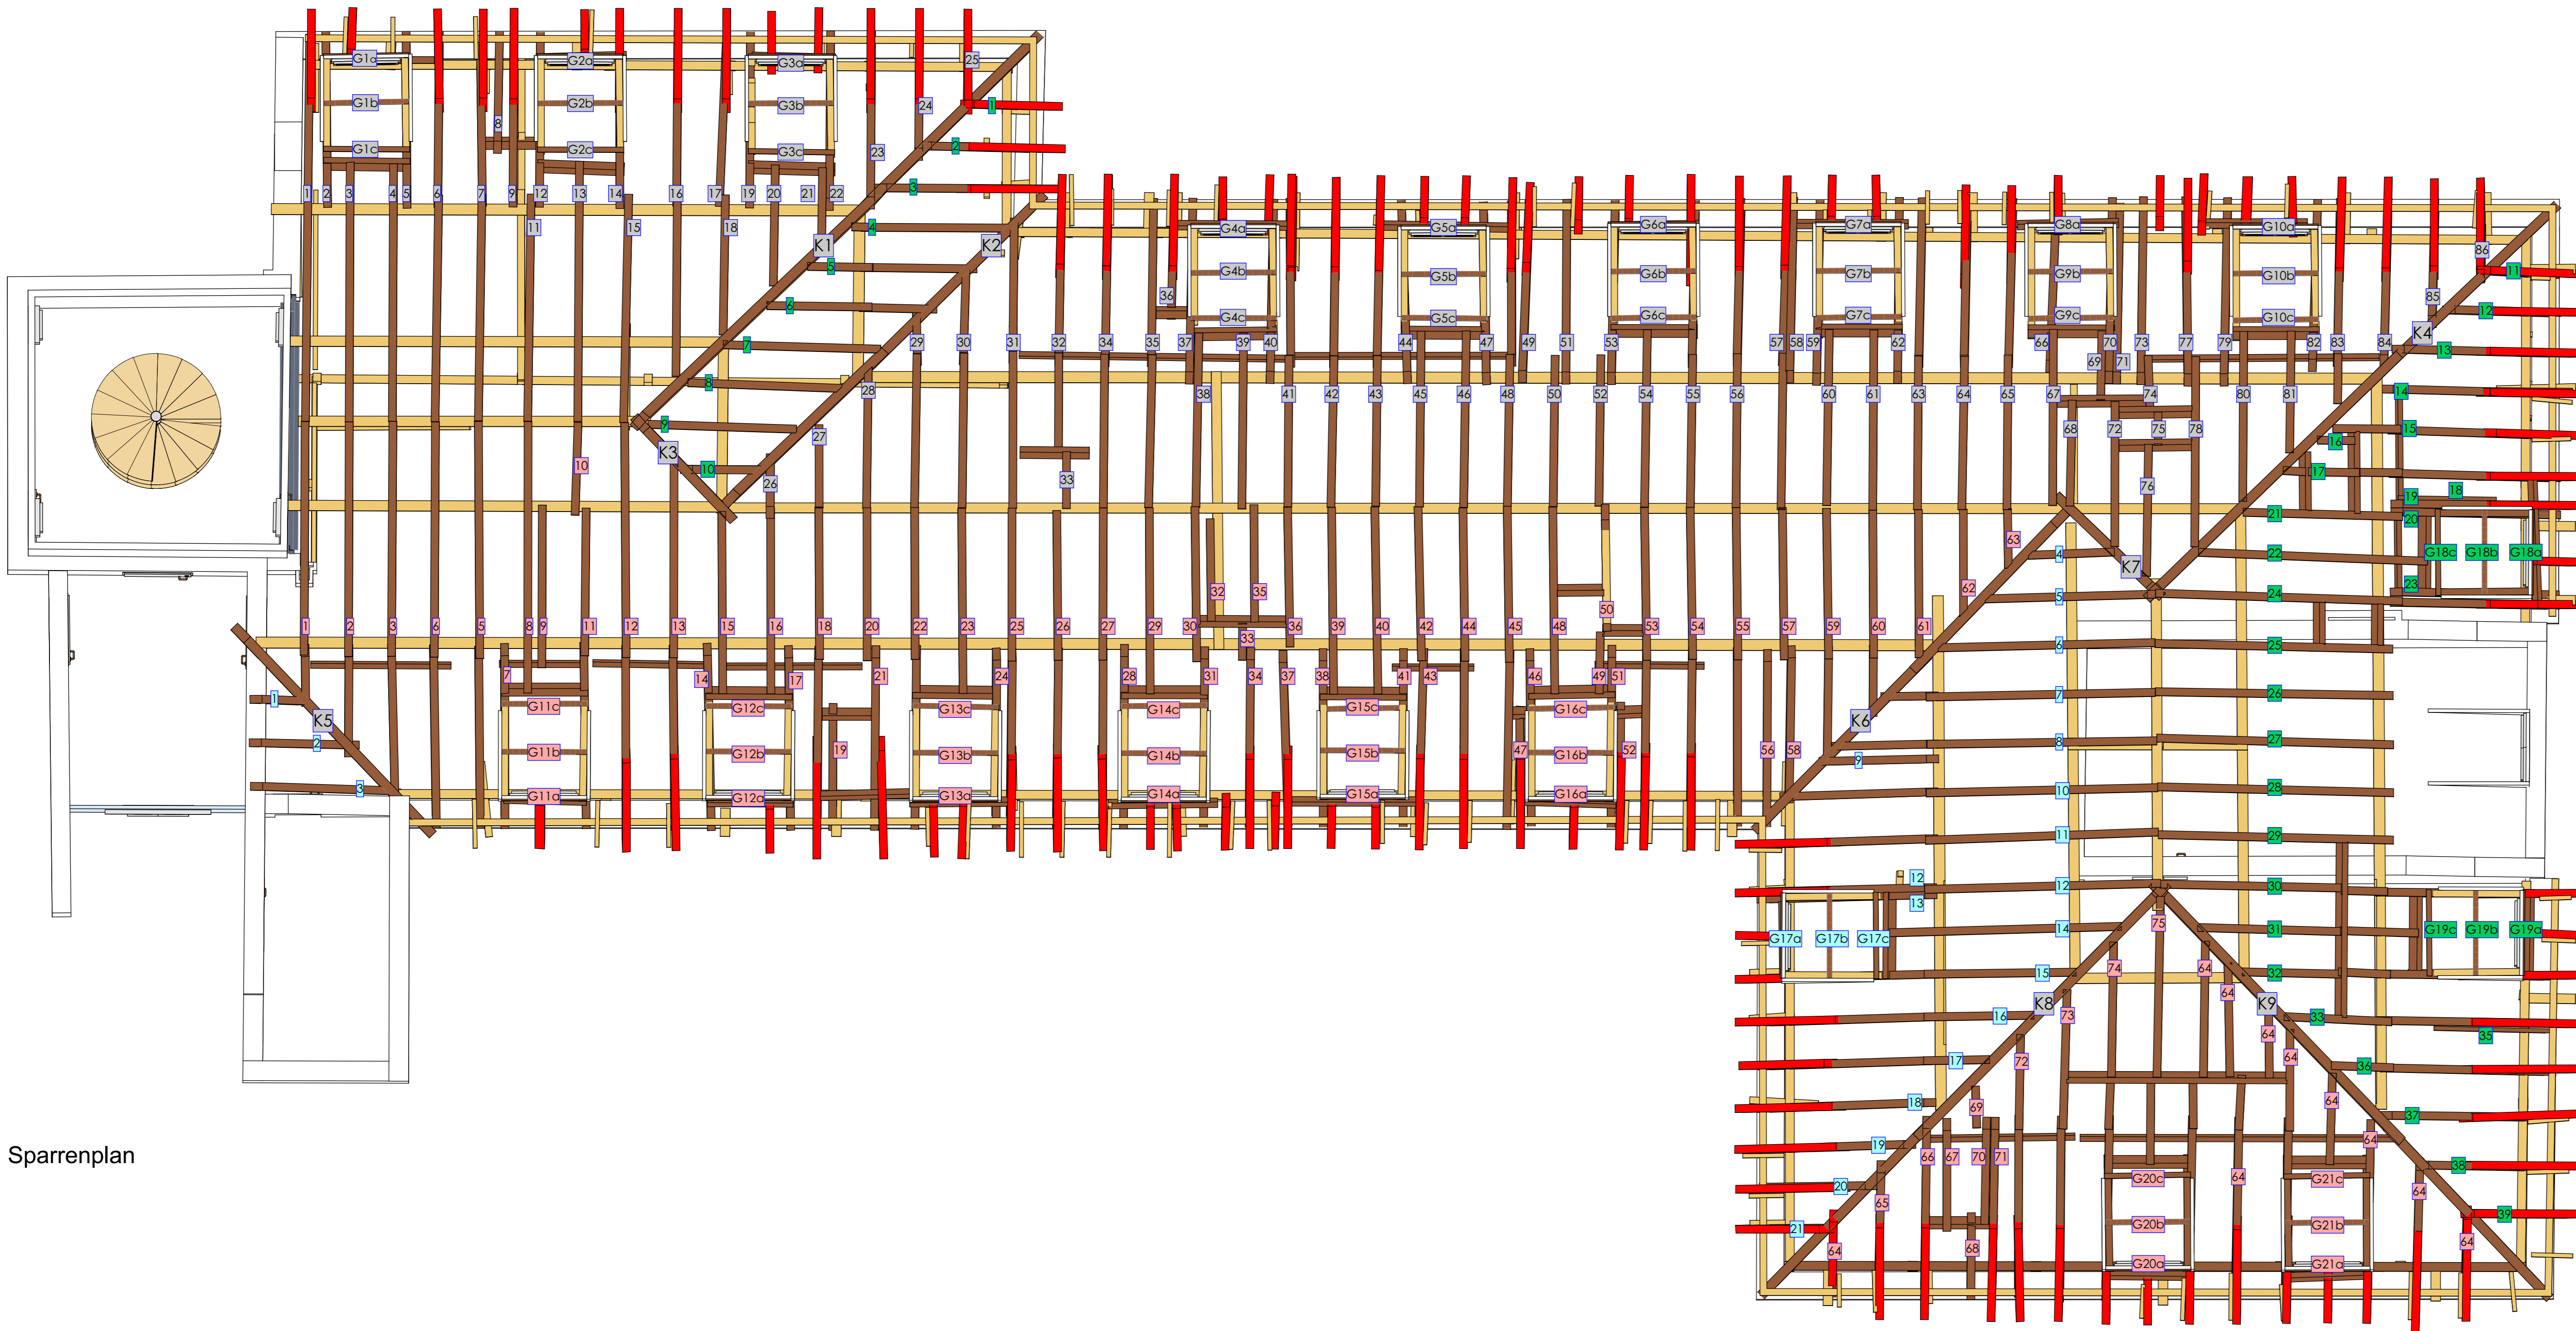

Sparrenplan

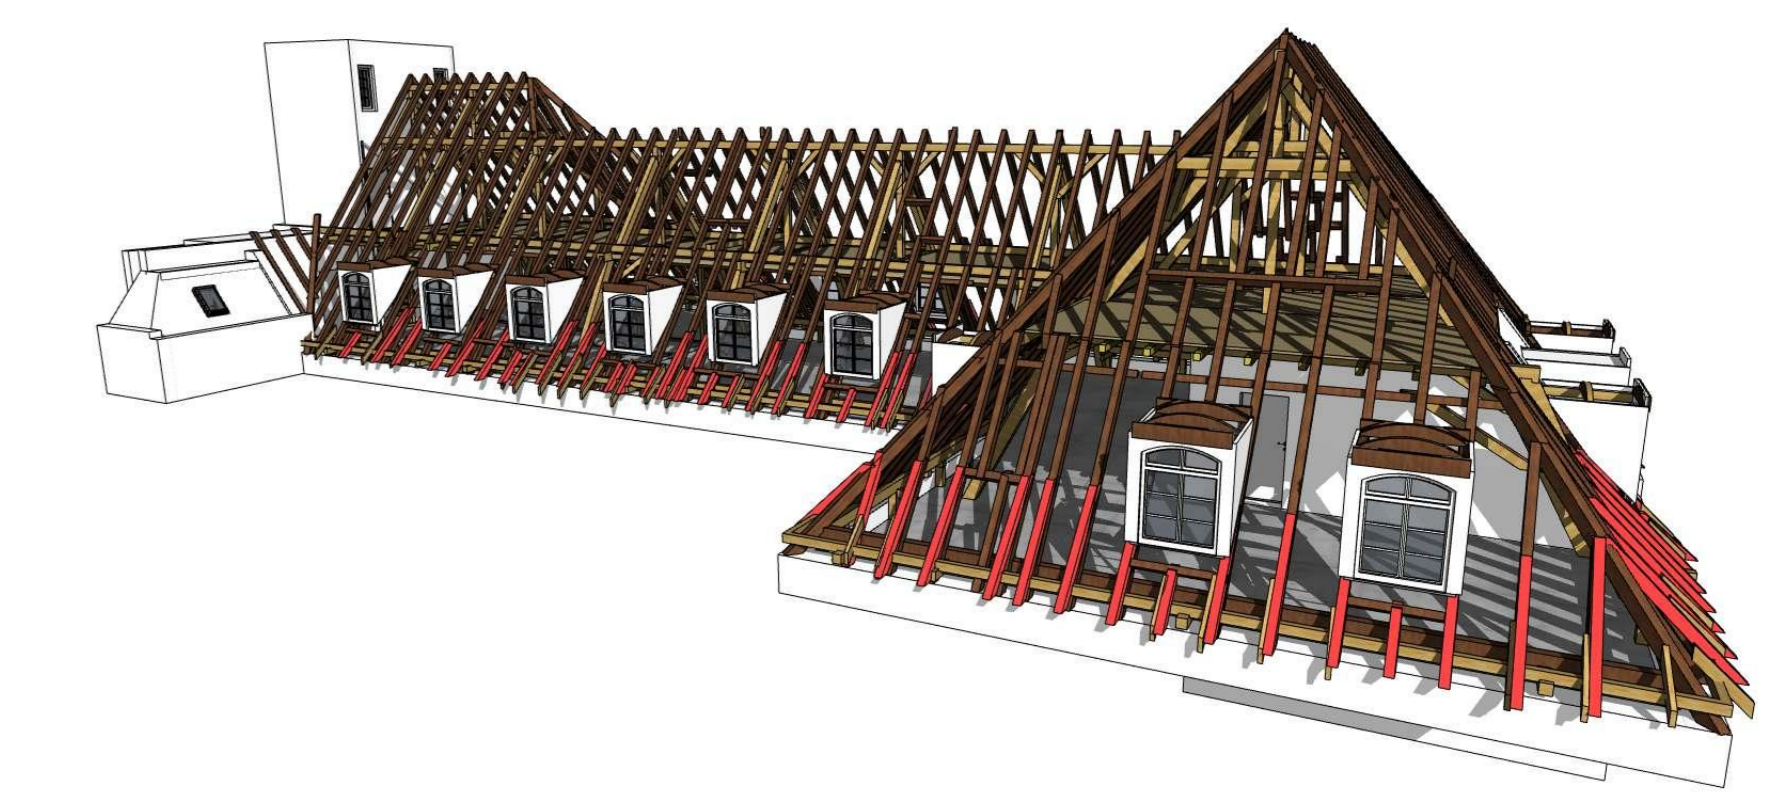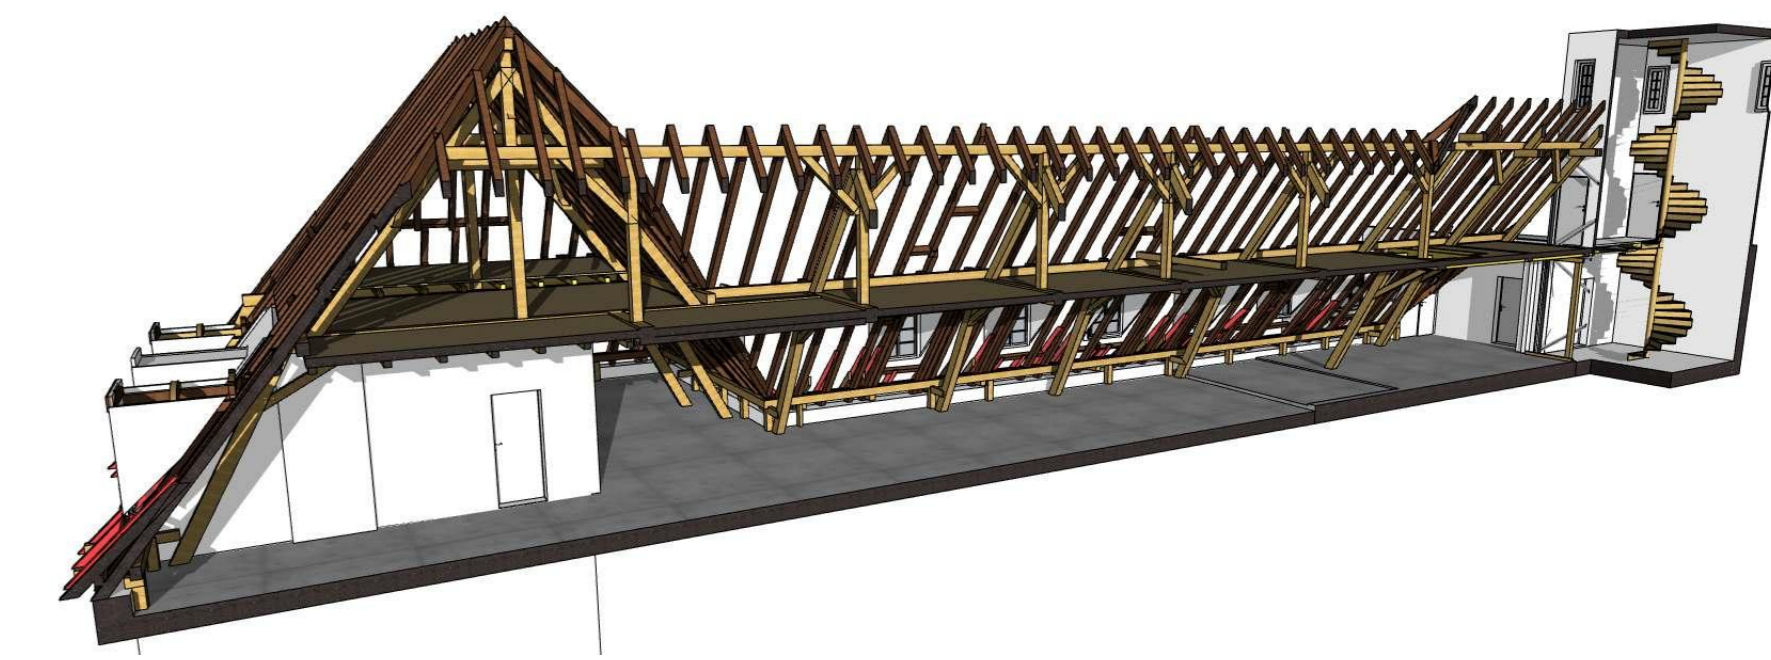

Bestandserfassung

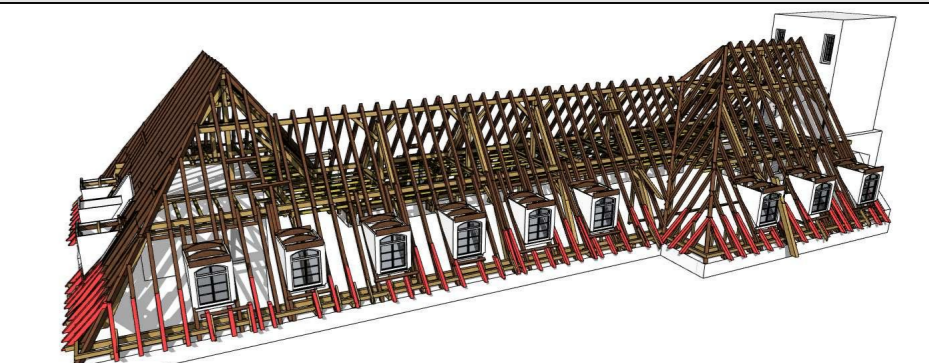

2.0 Bestandsplan

Planfertiger:
Bauplanung wagner
 Tino Wagner
 www.bauplanung-wagner.de
 Bad Mergentheimer Str. 16
 79793 Creglingen

Kontaktadressen:
 Tel. 07933 - 20 38 12
 Fax. 07933 - 20 38 17
 info@bauplanung-wagner.de
 www.bauplanung-wagner.de

Index	Datum	Name	Änderung
A			
B			
C			

Bauherr:
Universitätsbauamt Freiburg
 Hugstetter Straße 53
 79106 Freiburg i.Br.

Unterschrift Bauherr:
 Unterschrift Architekt:


Bauvorhaben:
Bestandserfassung Universitätsdachstuhl

Bauort: **Freiburg i.Br.** Flurst.Nr.: **X** Gemarkung: **Freiburg i.Br.**
 Straße: **Georges-Köhler-Allee 51** Gemeinde: **Freiburg i.Br.**



Der Planer hat das Urheberrecht gem. Urheberrechtsgesetz an seinem Werk. Der Schutz erfaßt alle Pläne, Schriftstücke, Modelle usw. als Festlegung des Bauwerkes und schließt insbesondere deren unbefugte Bearbeitung und Ausführung sowie den Nachbau ein. Vervielfältigungen dürfen nur mit Zustimmung des Erstellers erfolgen.

Bauteil:
SPARENPLAN


Maßstab	1:50	Datum	19.06.2015	Plan Nr.	3/8	Index
Projektnummer	125_X	Gezeichnet	AH.SH			
B / H = 1160 / 594		(6.890cm²)				

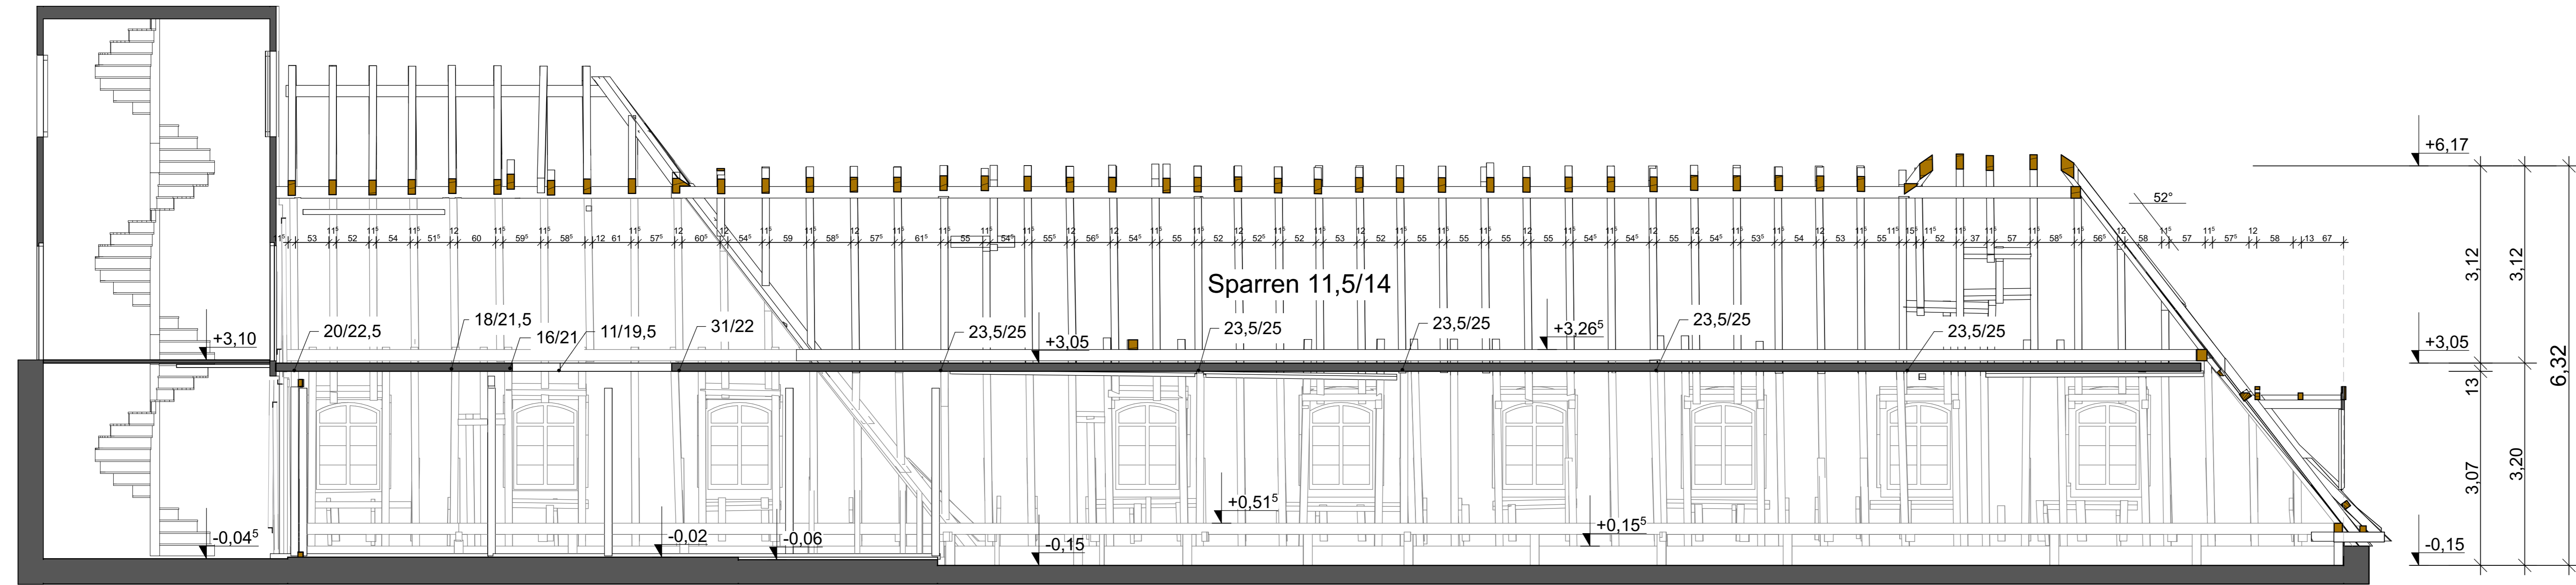

SCHNITT B-B

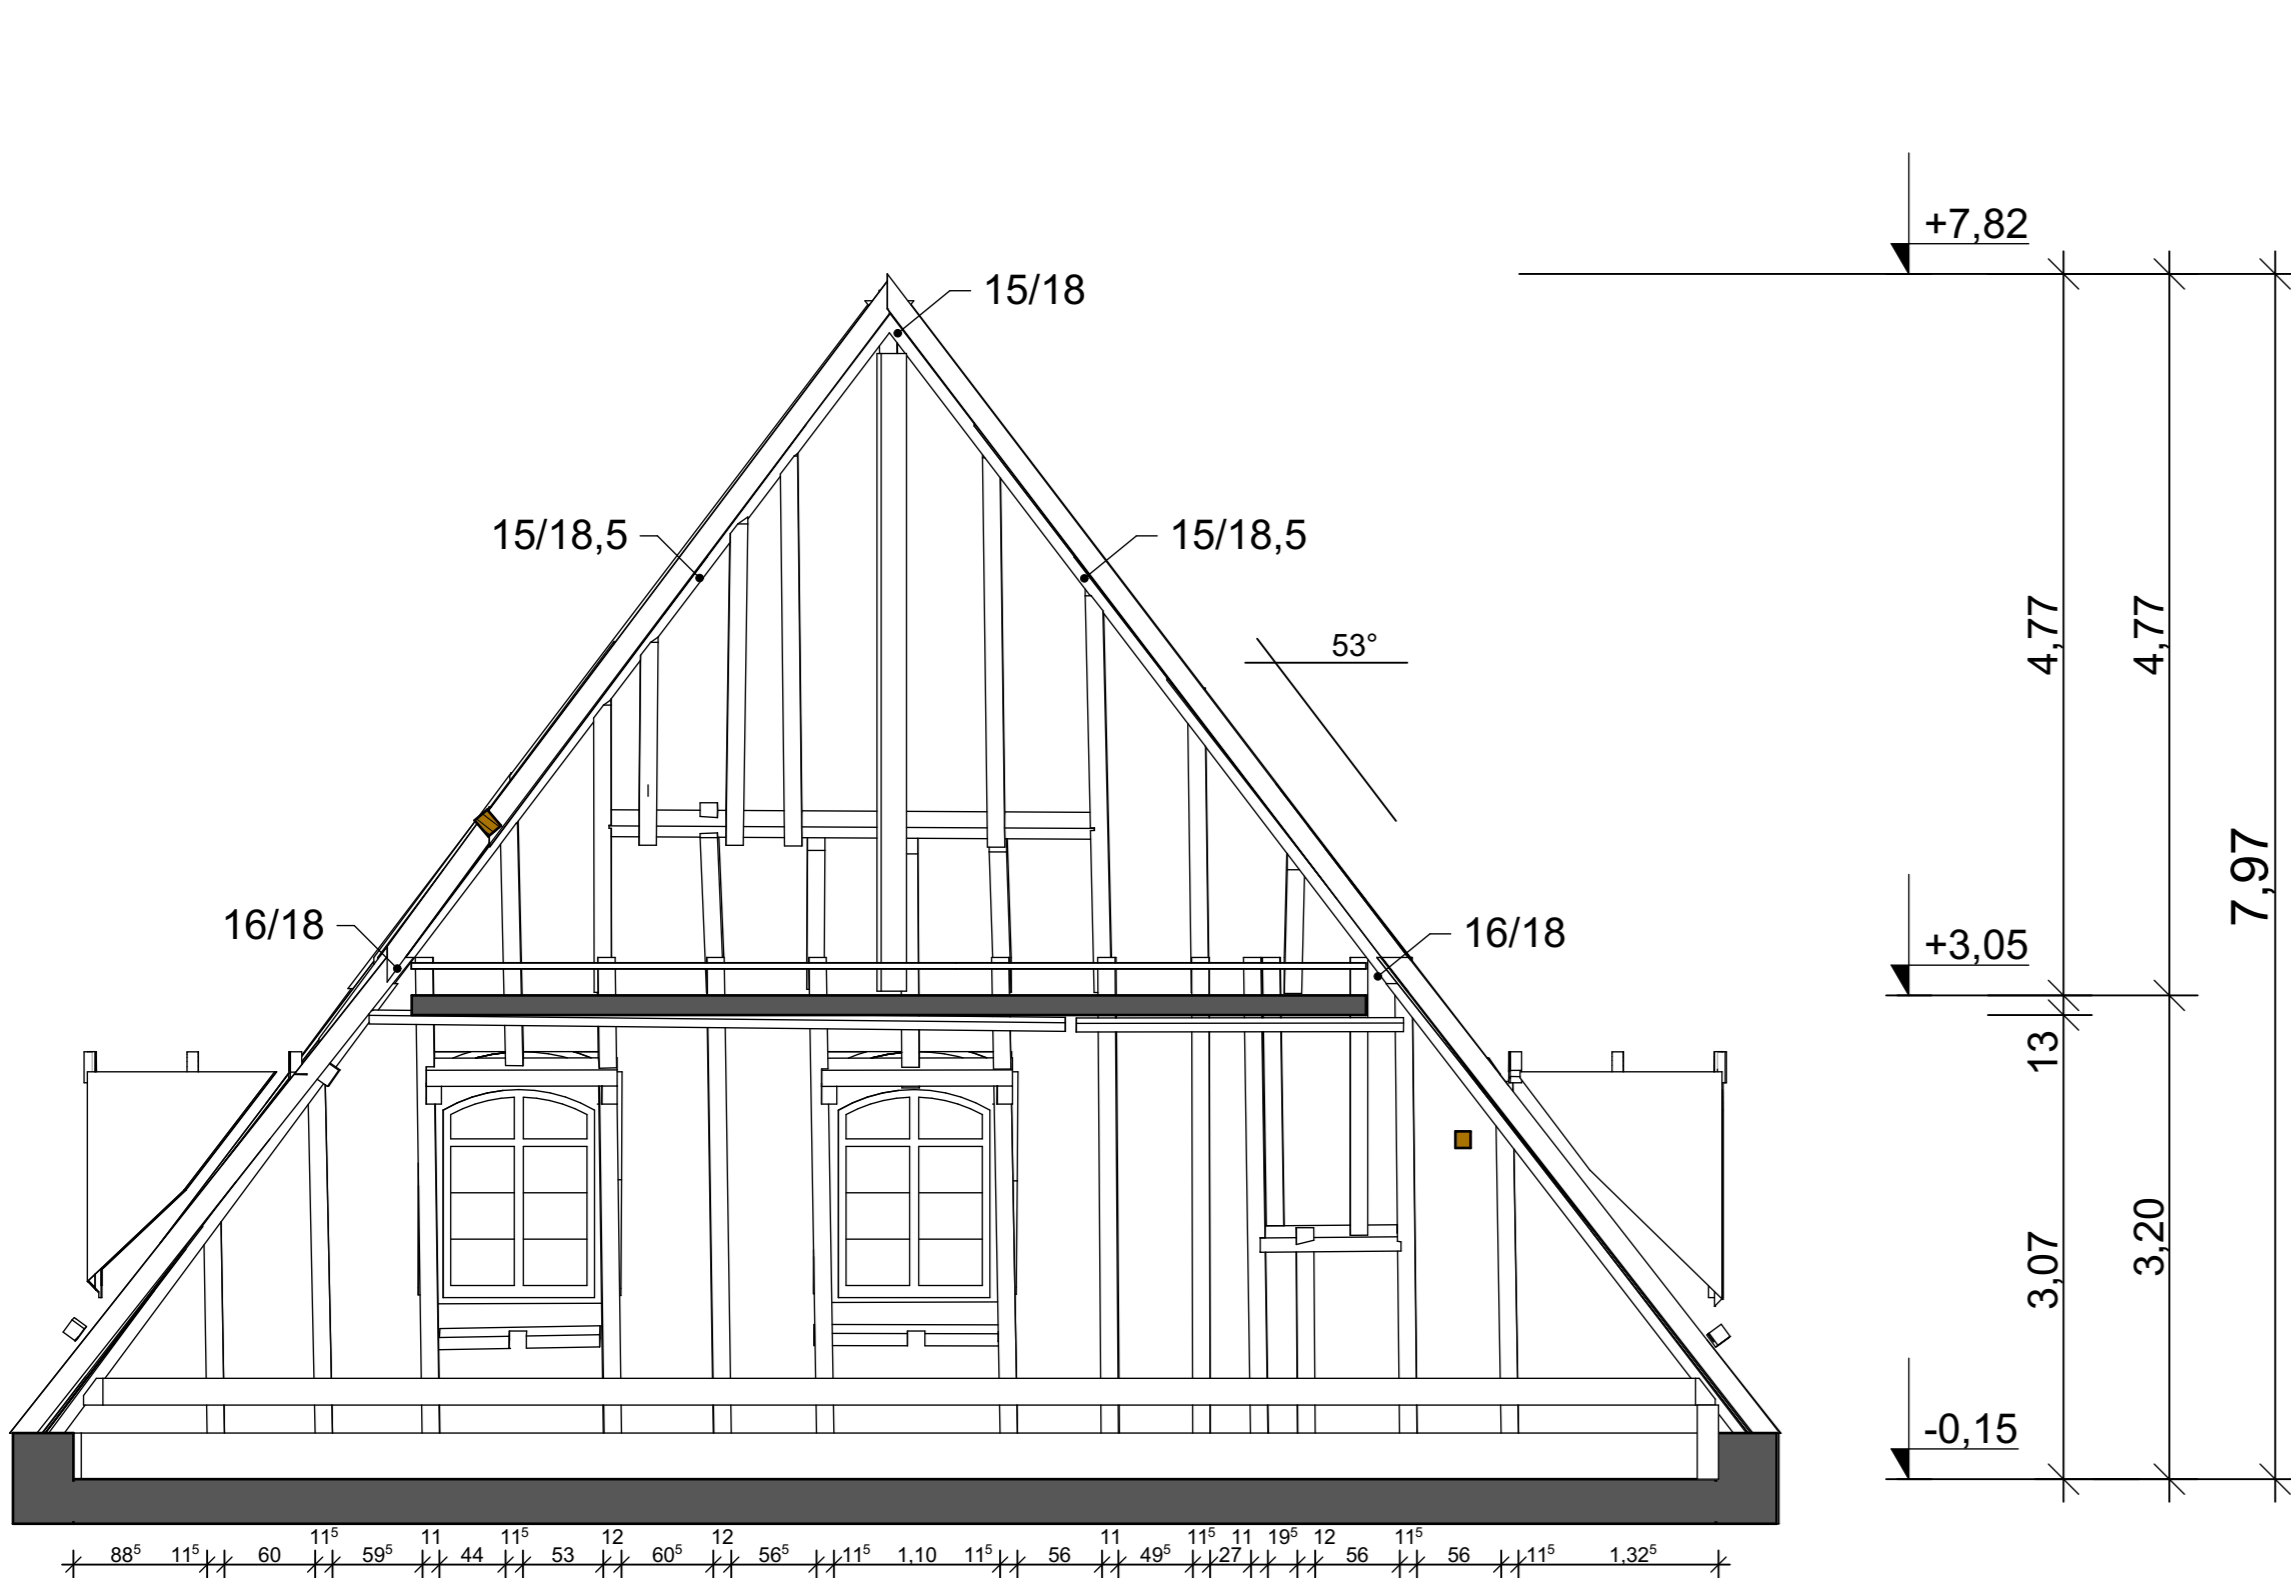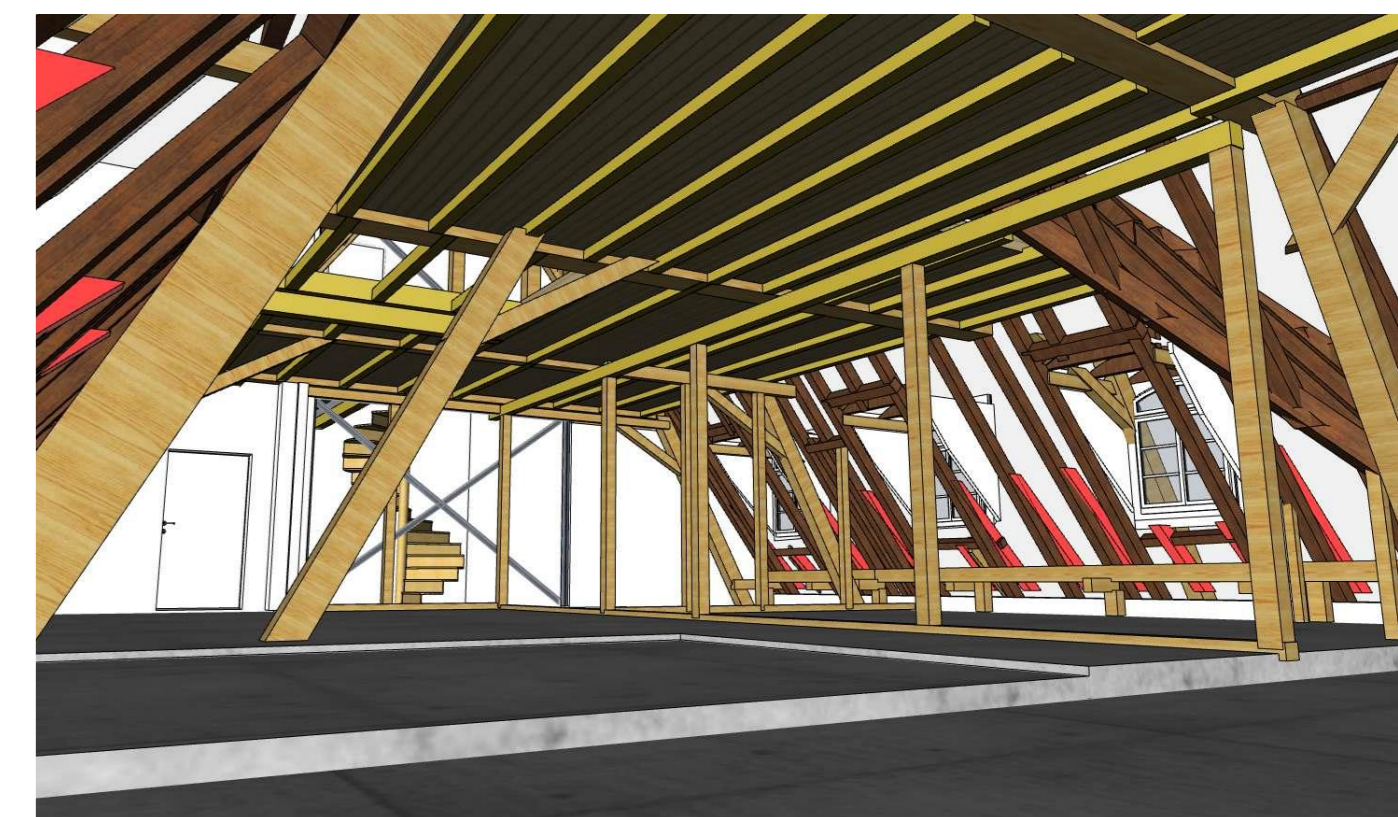


SCHNITT C-C

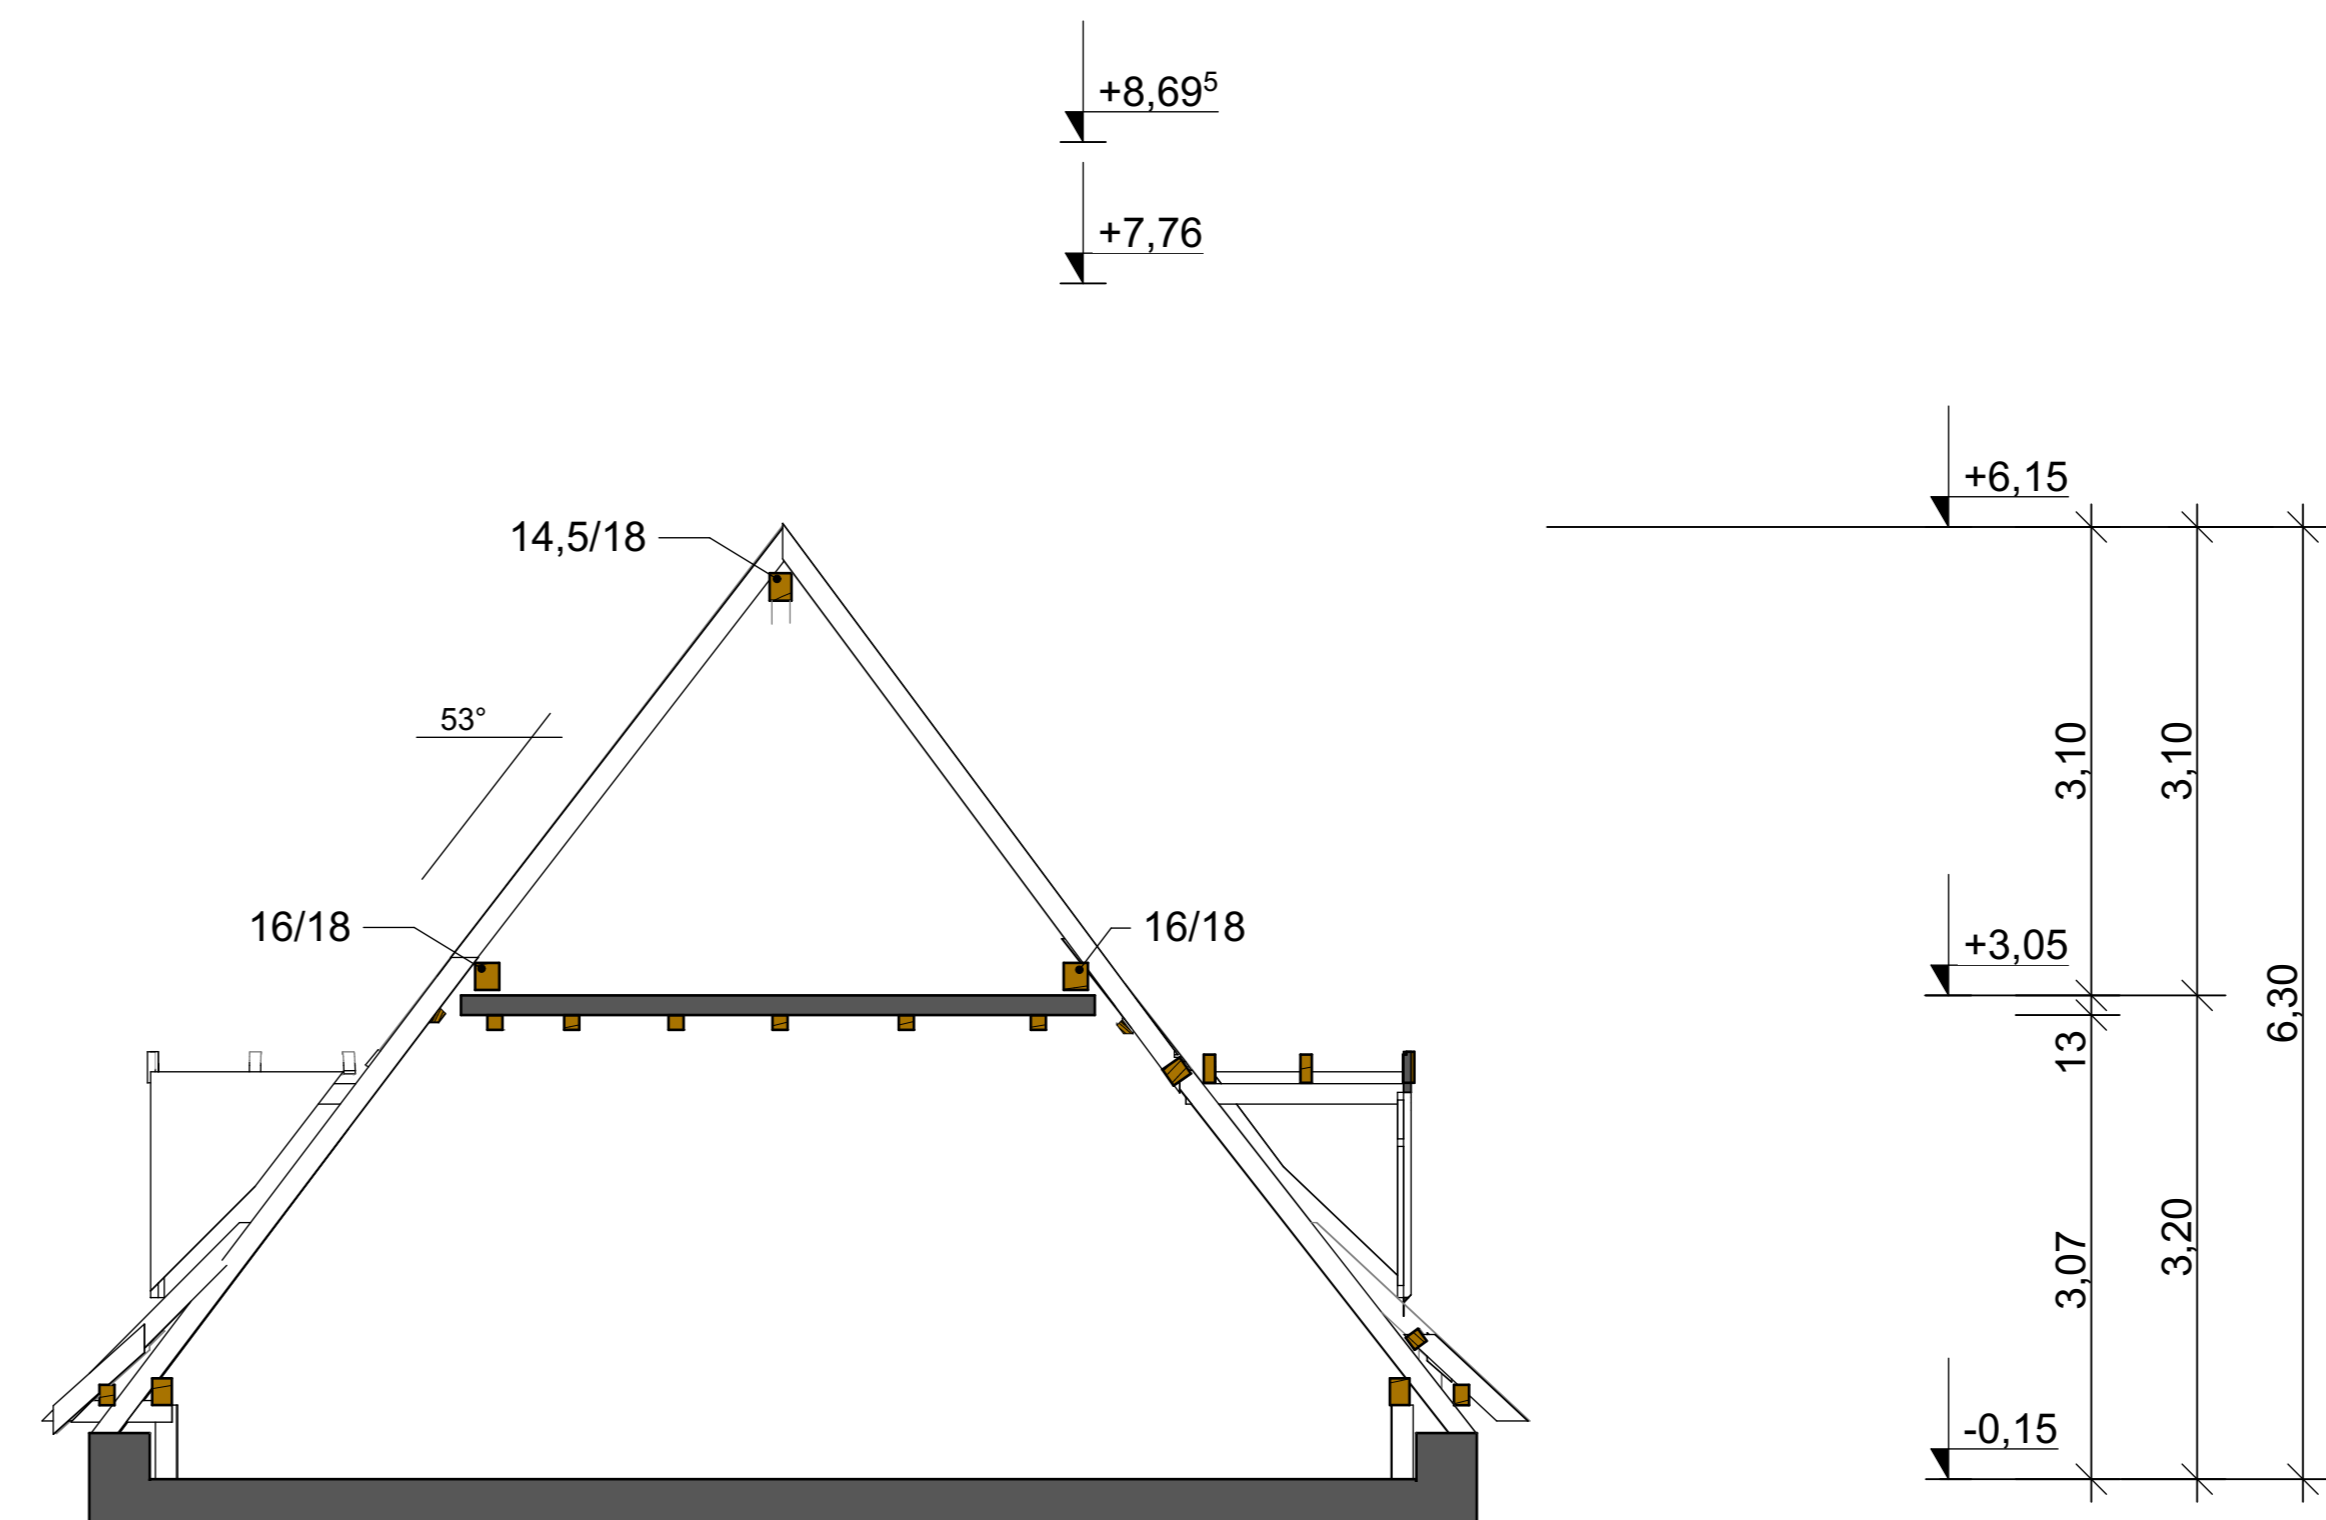

SCHNITT A-A

Bestandserfassung

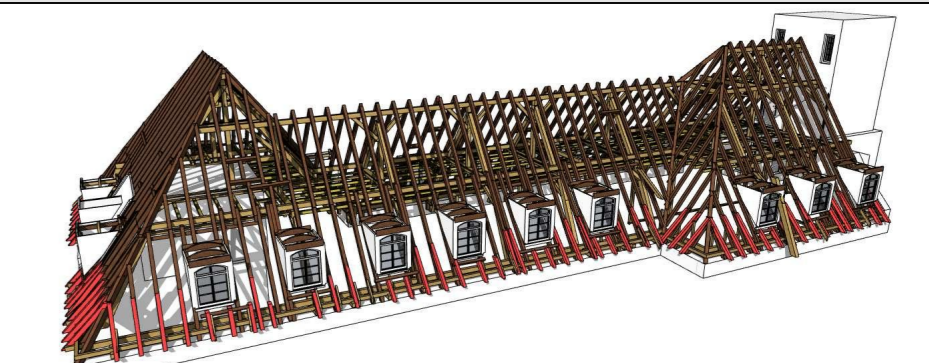

2.0 Bestandsplan

Planfertiger:
Bauplanung wagner
 Tino Wagner
 arch. / arch. baubetrieb
 freigelegener (HwK)
 Bad Mergenthaler Str. 16
 77993 Creglingen

Kontaktadressen:
 Tel. 07933 - 20 38 12
 Fax. 07933 - 20 38 17
 info@bauplanung-wagner.de
 www.bauplanung-wagner.de

Index	Datum	Name	Änderung
A			
B			
C			

Bauherr:
Universitätsbauamt Freiburg
Hugstetter Straße 53
79106 Freiburg i.Br.

Unterschrift Bauherr:
 Unterschrift Architekt:




Bauvorhaben:
Bestandserfassung Universitätsdachstuhl

Bauort: **Freiburg i.Br.** Flurst.Nr.: **X** Gemarkung: **Freiburg i.Br.**
 Straße: **Georges-Köhler-Allee 51** Gemeinde: **Freiburg i.Br.**


Der Planer hat das Urheberrecht gem. Urheberrechtsgesetz an seinem Werk. Der Schutz erfasst alle Pläne, Schriftstücke, Modelle usw. als Festlegung des Bauwerkes und schließt insbesondere deren unbefugte Bearbeitung und Ausführung sowie den Nachbau ein. Vervielfältigungen dürfen nur mit Zustimmung des Erstellers erfolgen.

Bauteil:
SCHNITT A-A, B-B UND C-C

Maßstab	1:50	Datum	19.06.2015	Plan Nr.	4/8	Index
Projektnummer	125_X	Gezeichnet	AH.SH			
B / H = 1160 / 594		(6.890cm²)				

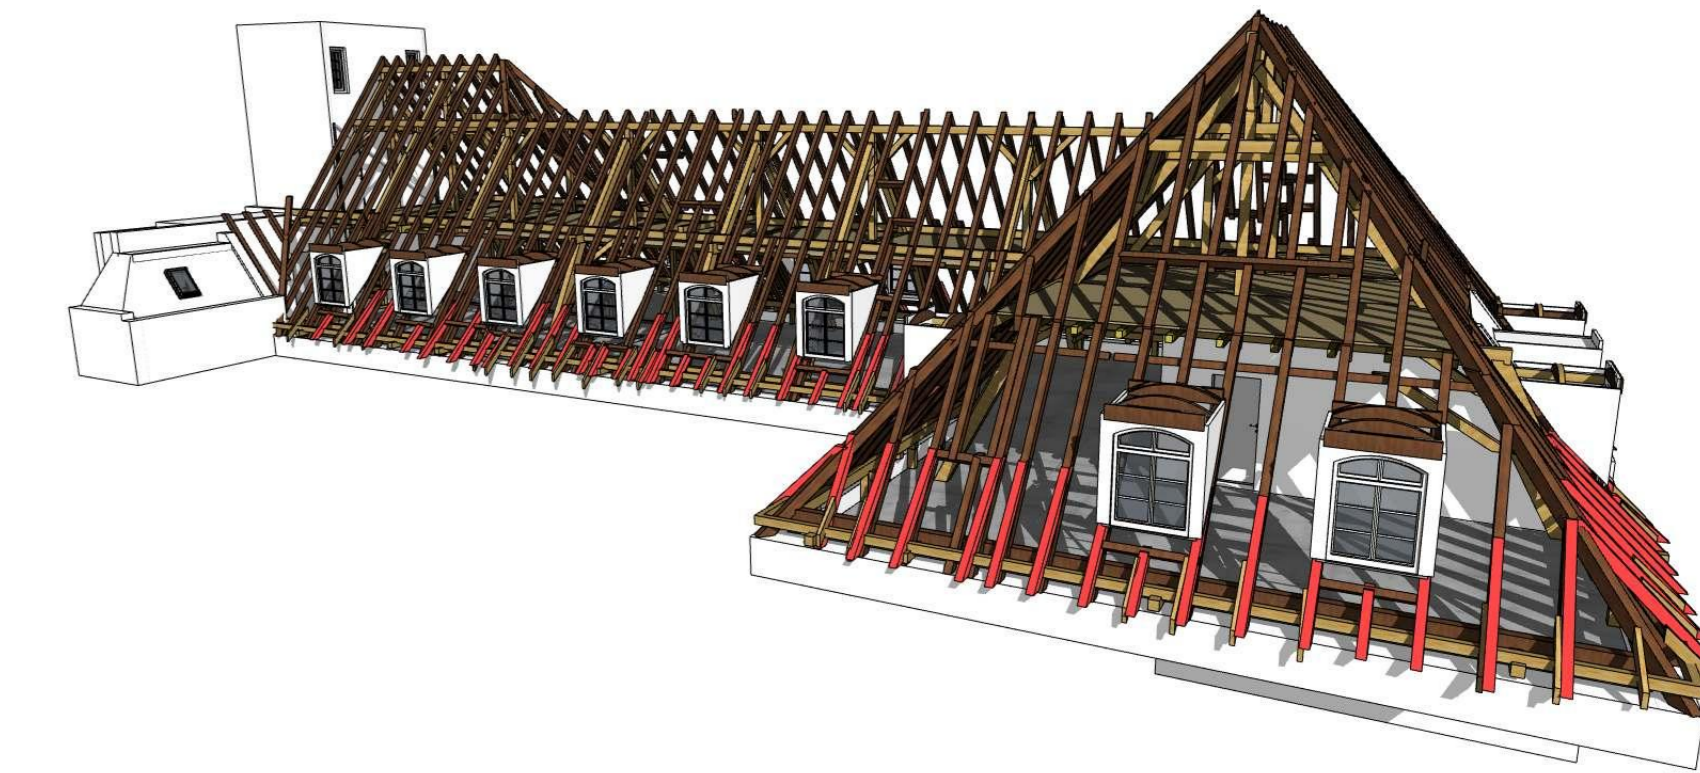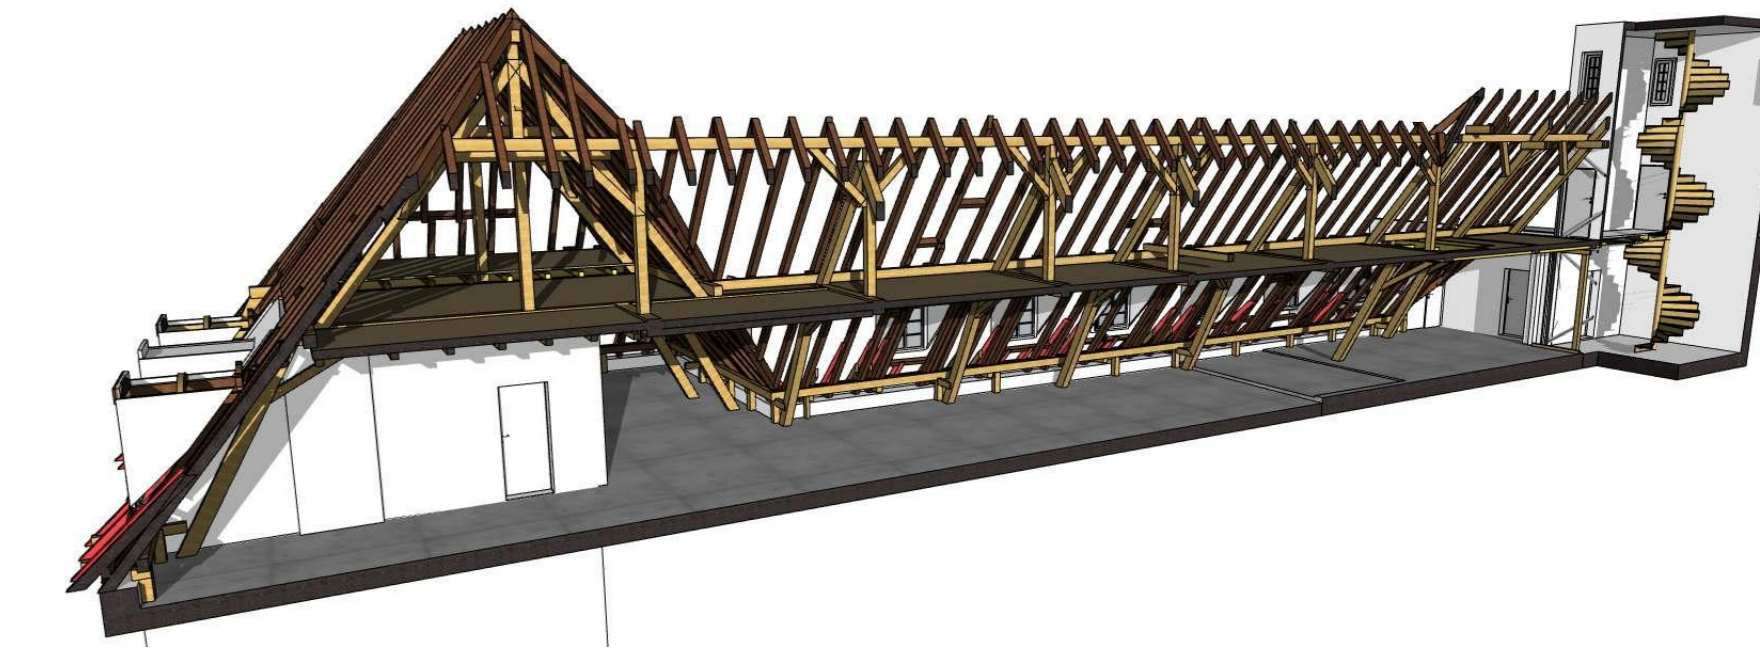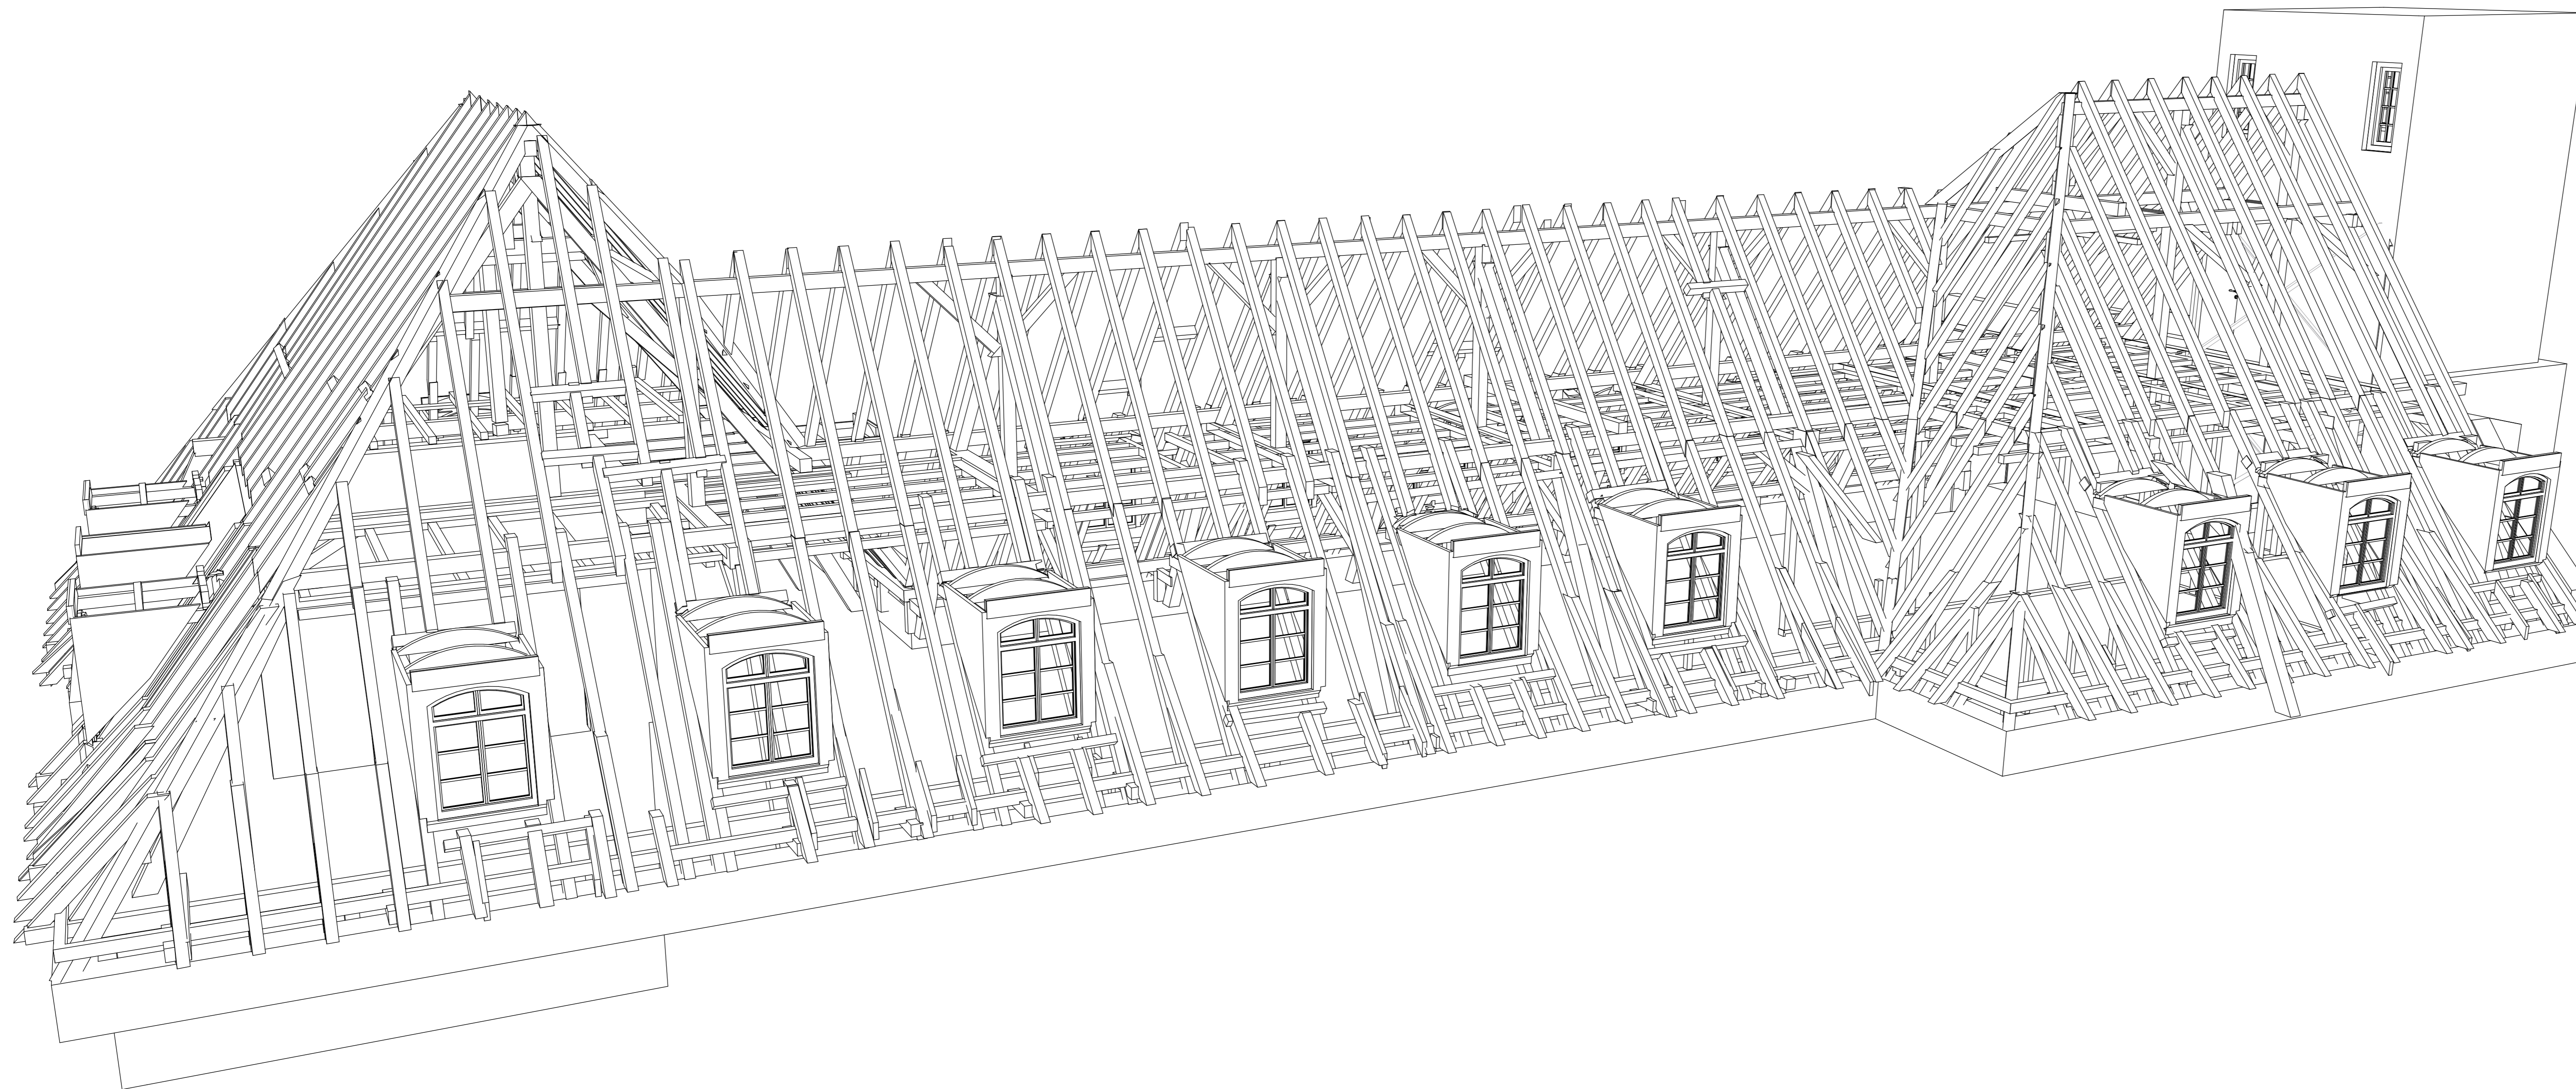

Bestandserfassung

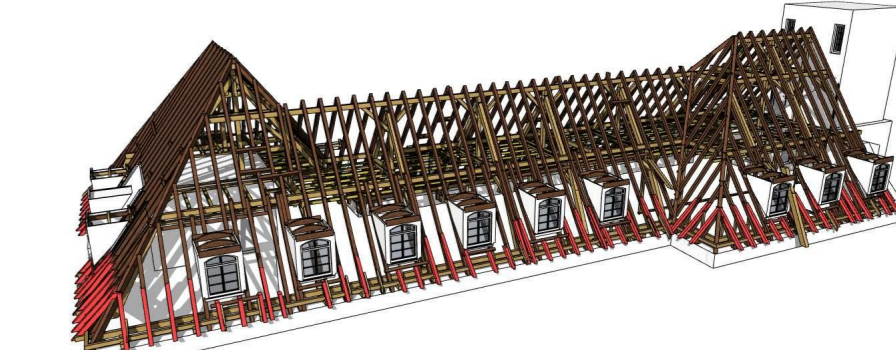

2.0 Bestandsplan

Planfertiger:
Bauplanung wagner
 Tino Wagner
 arch. / arch. baubewerter
 (Ingenieurver. 11961)
 Bad Mergentheimer Str. 16
 77993 Creglingen

Kontaktadressen:
 Tel. 07933 - 20 38 12
 Fax. 07933 - 20 38 17
 info@bauplanung-wagner.de
 www.bauplanung-wagner.de

Index	Datum	Name	Änderung
A			
B			
C			

Bauherr:
Universitätsbauamt Freiburg
Hugstetter Straße 53
79106 Freiburg i.Br.

Unterschrift Bauherr:
 Unterschrift Architekt:




Bauvorhaben:
Bestandserfassung Universitätsdachstuhl

Bauort: **Freiburg i.Br.** Flurst.Nr.: **X** Gemarkung: **Freiburg i.Br.**
 Straße: **Georges-Köhler-Allee 51** Gemeinde: **Freiburg i.Br.**


Der Planer hat das Urheberrecht gem. Urheberrechtsgesetz an seinem Werk. Der Schutz erfaßt alle Pläne, Schriftstücke, Modelle usw. als Festlegung des Bauwerkes und schließt insbesondere deren unbefugte Bearbeitung und Ausführung sowie den Nachbau ein. Vervielfältigungen dürfen nur mit Zustimmung des Erstellers erfolgen.

Bauteil:
PERSPEKTIVEN 1

Maßstab	1:18,18	Datum	19.06.2015	Plan Nr.	5/8	Index
Projektnummer	125_X	Gezeichnet	AH.SH			
B / H =	1160 / 594	(6.890cm²)				

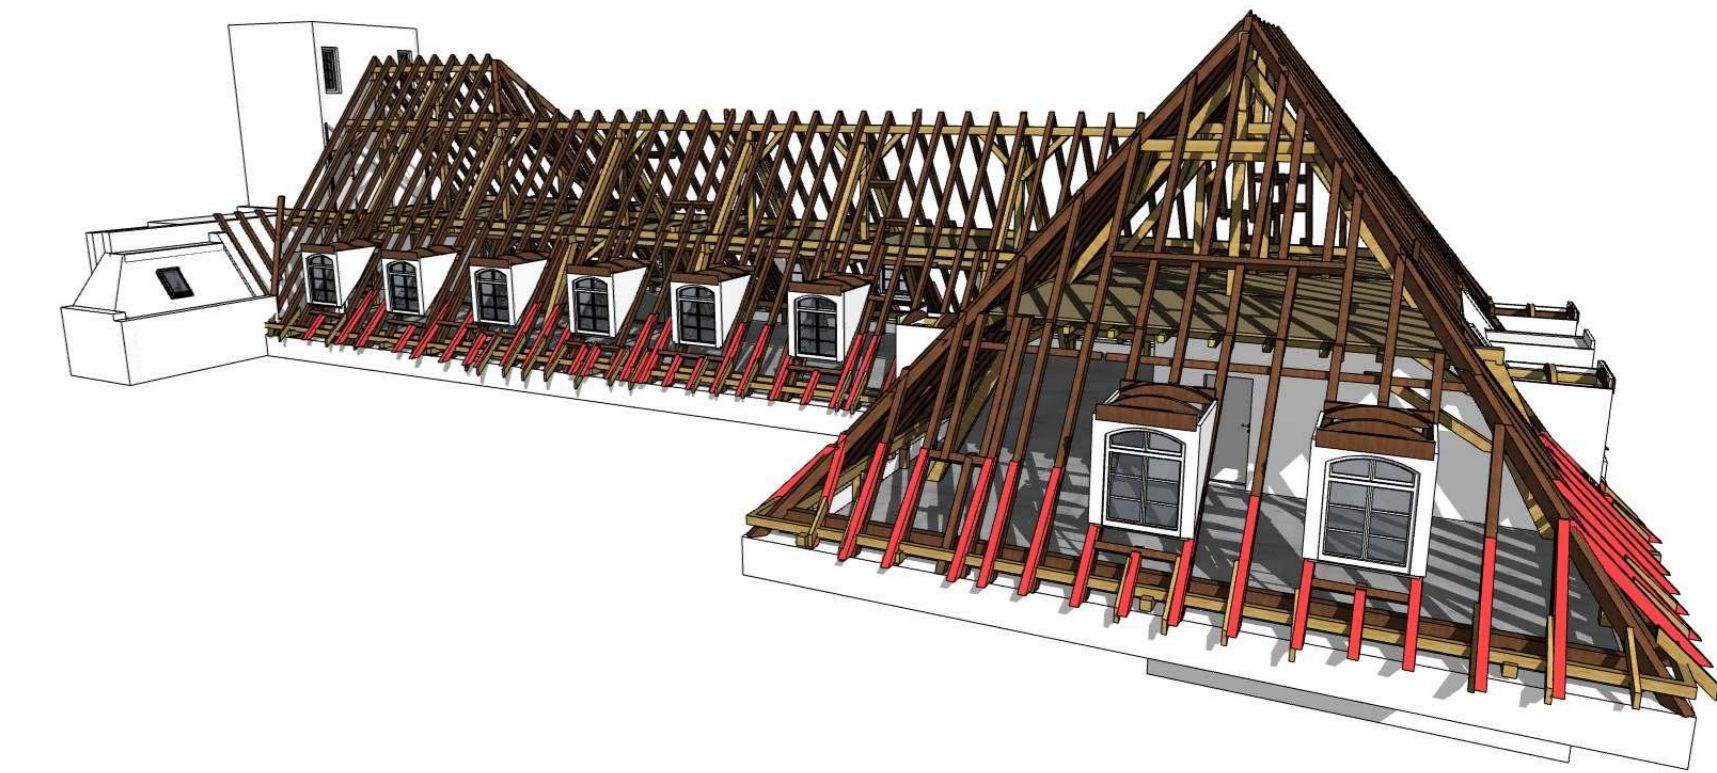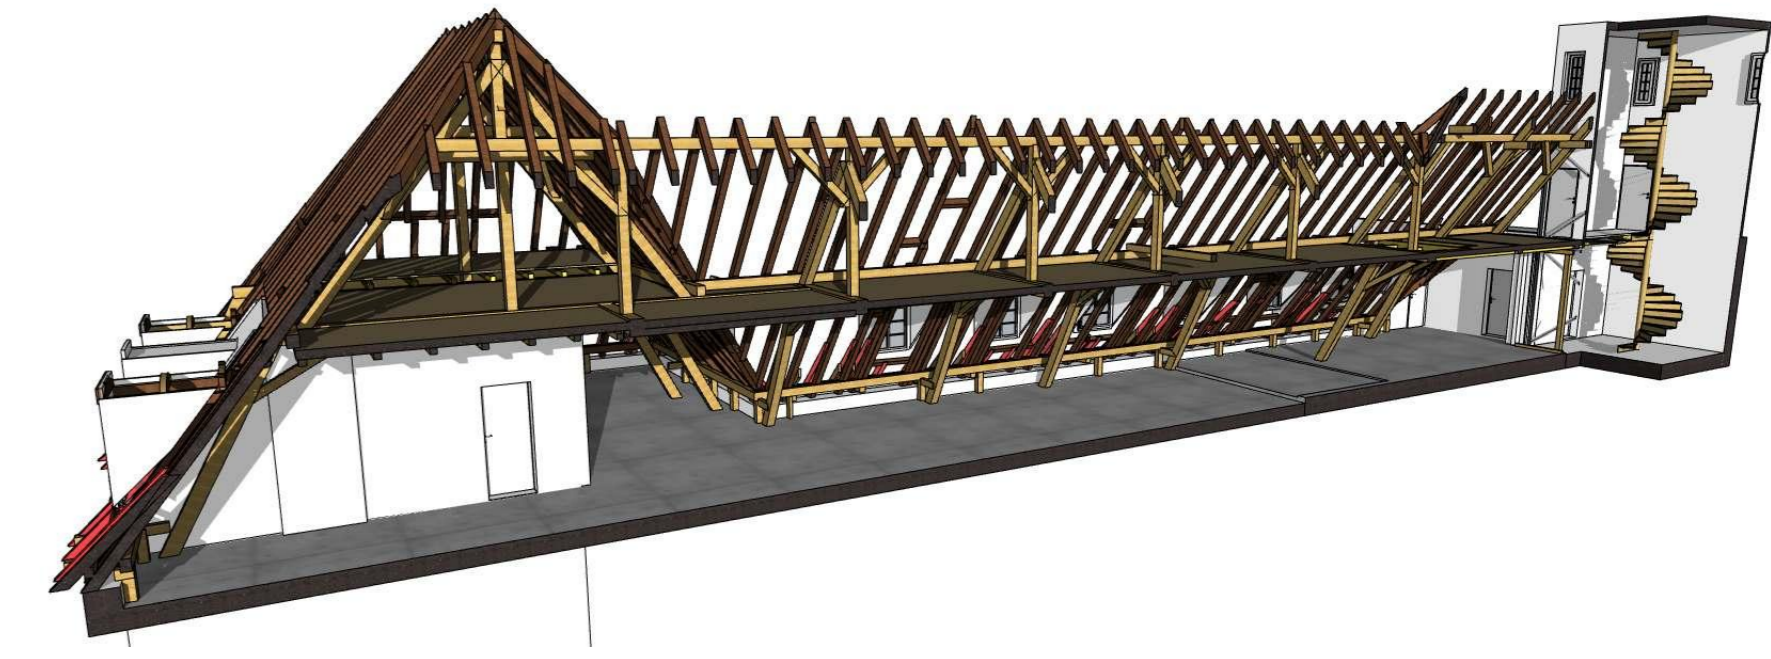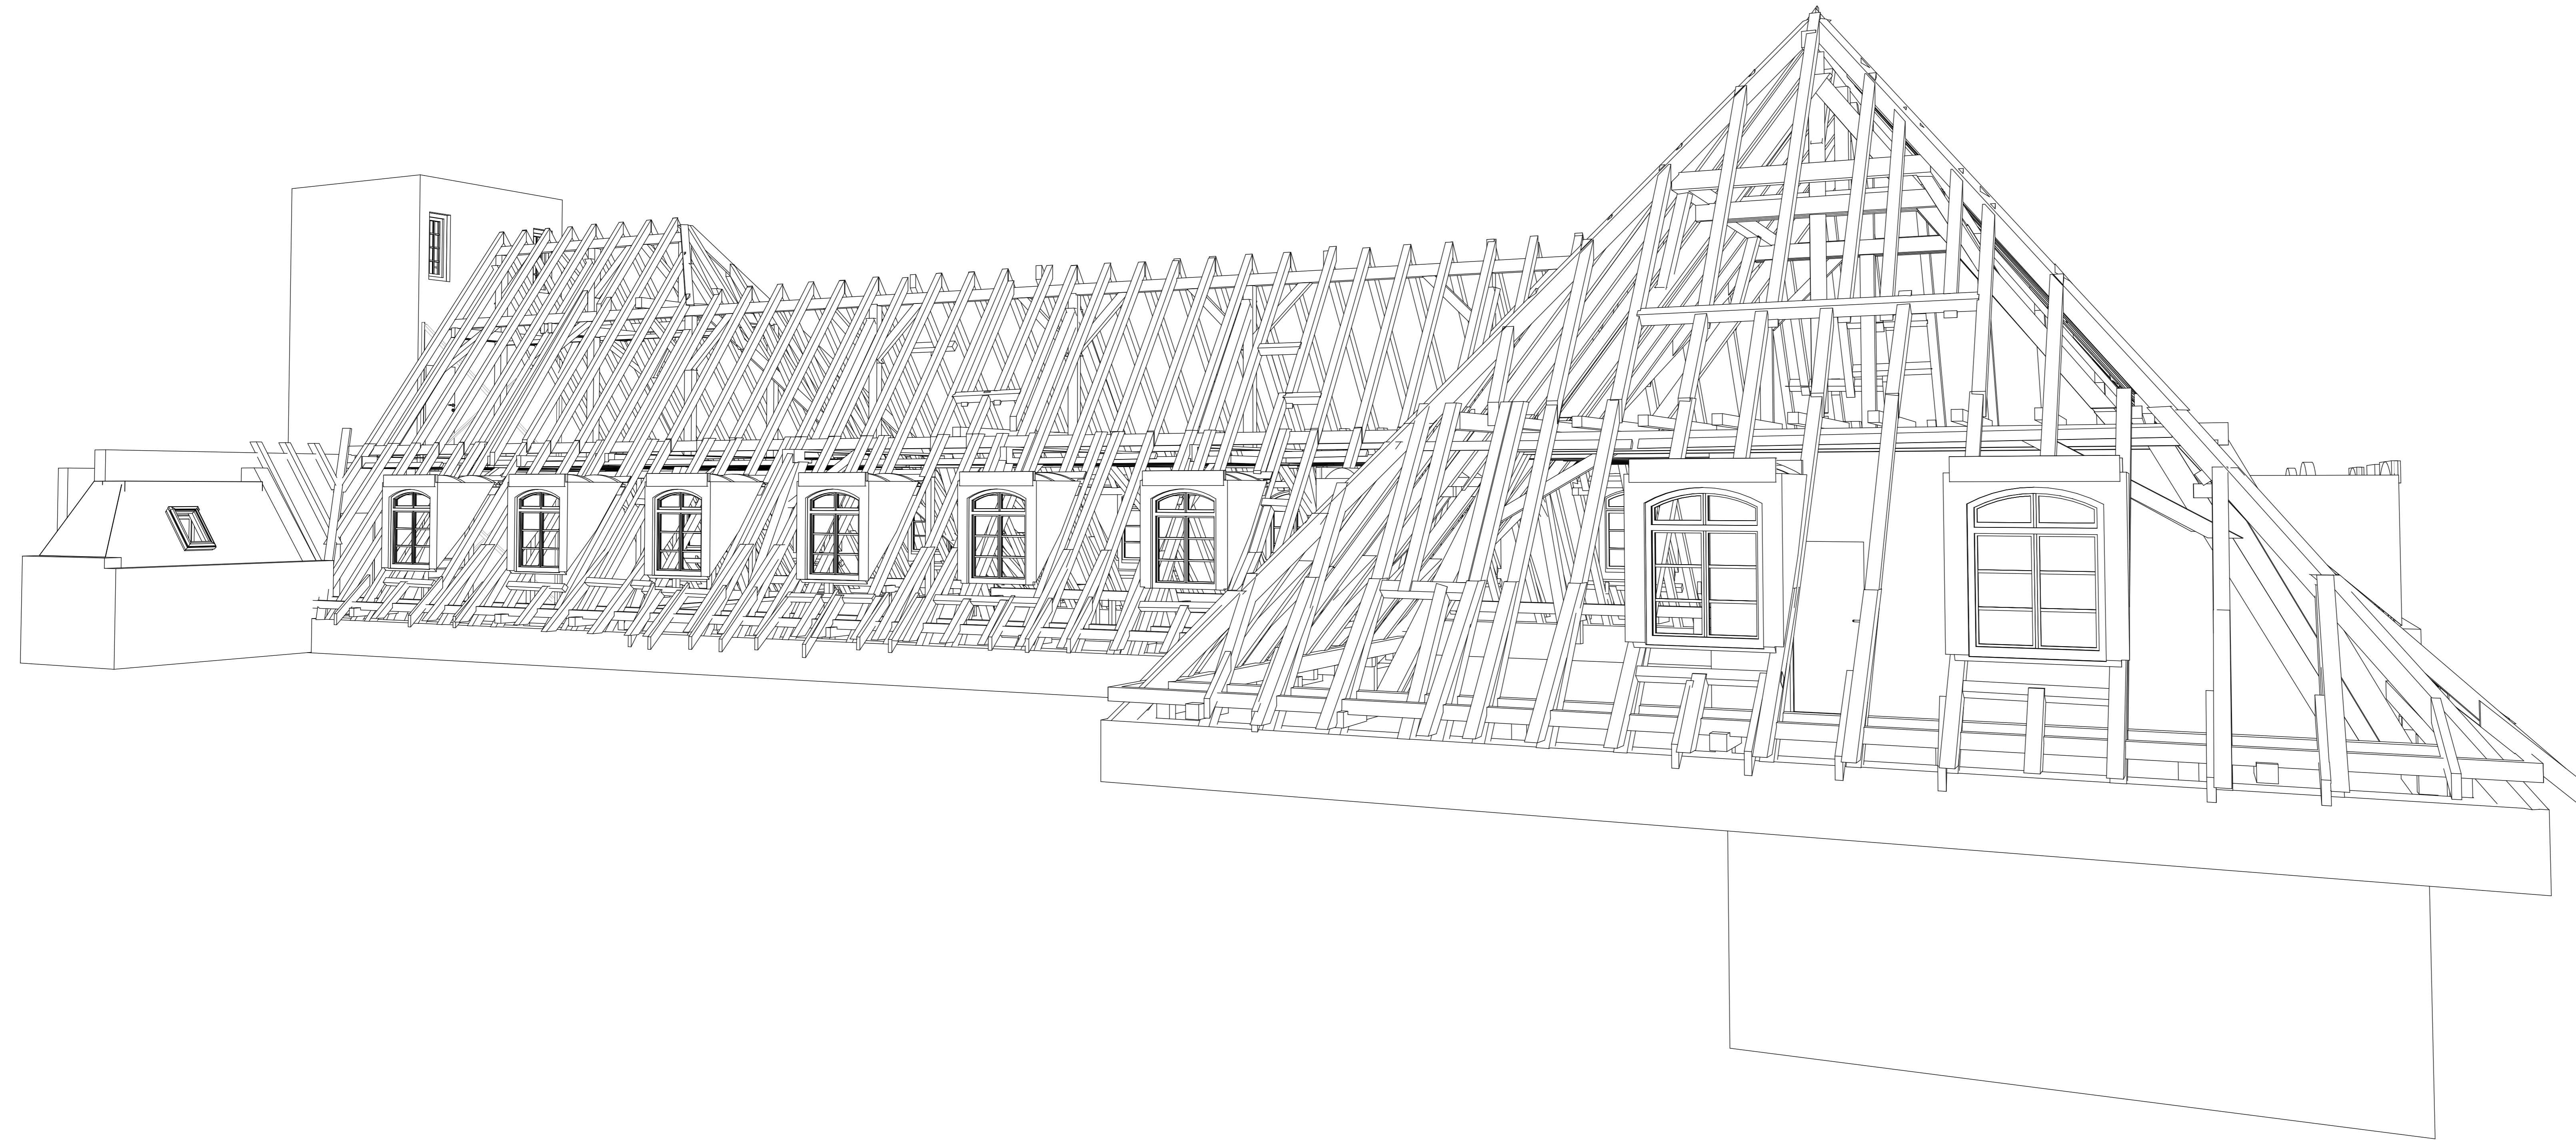


Bestandserfassung

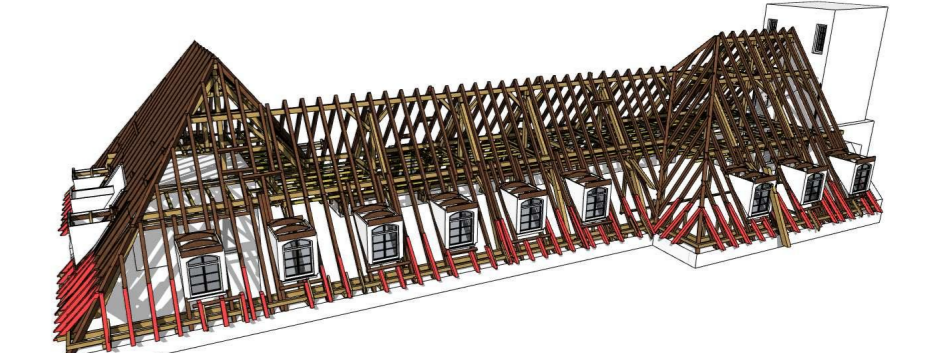

2.0 Bestandsplan

Planfertiger:
**Bauplanung
 wagner**
 Tino Wagner
 arch. gepr. Bauplaner
 (Ingenieurberuf (HwK))
 Bad Mergentheimer Str. 16
 77993 Creglingen

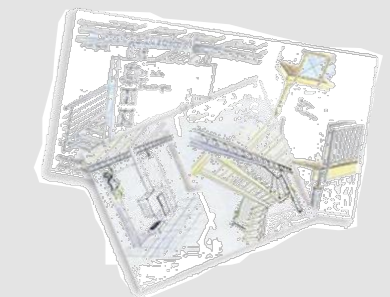

Kontaktadressen:
 Tel. 07933 - 20 38 12
 Fax. 07933 - 20 38 17
 info@bauplanung-wagner.de
 www.bauplanung-wagner.de

Index	Datum	Name	Änderung
A			
B			
C			

Bauherr:
**Universitätsbauamt Freiburg
 Hugstetter Straße 53
 79106 Freiburg i.Br.**

Unterschrift Bauherr:
 Unterschrift Architekt:




Bauvorhaben:
Bestandserfassung Universitätsdachstuhl

Bauort: **Freiburg i.Br.** Flurst.Nr.: **X** Gemarkung: **Freiburg i.Br.**
 Straße: **Georges-Köhler-Allee 51** Gemeinde: **Freiburg i.Br.**


Der Planer hat das Urheberrecht gem. Urheberrechtsgesetz an seinem Werk. Der Schutz erfaßt alle Pläne, Schriftstücke, Modelle usw. als Festlegung des Bauwerkes und schließt insbesondere deren unbefugte Bearbeitung und Ausführung sowie den Nachbau ein. Vervielfältigungen dürfen nur mit Zustimmung des Erstellers erfolgen.

Bauteil:
PERSPEKTIVEN 2

Maßstab	1:20	Datum	19.06.2015	Plan Nr.	6/8	Index
Projektnummer	125_X	Gezeichnet	AH.SH			
B / H = 1160 / 594		(6.890cm²)				

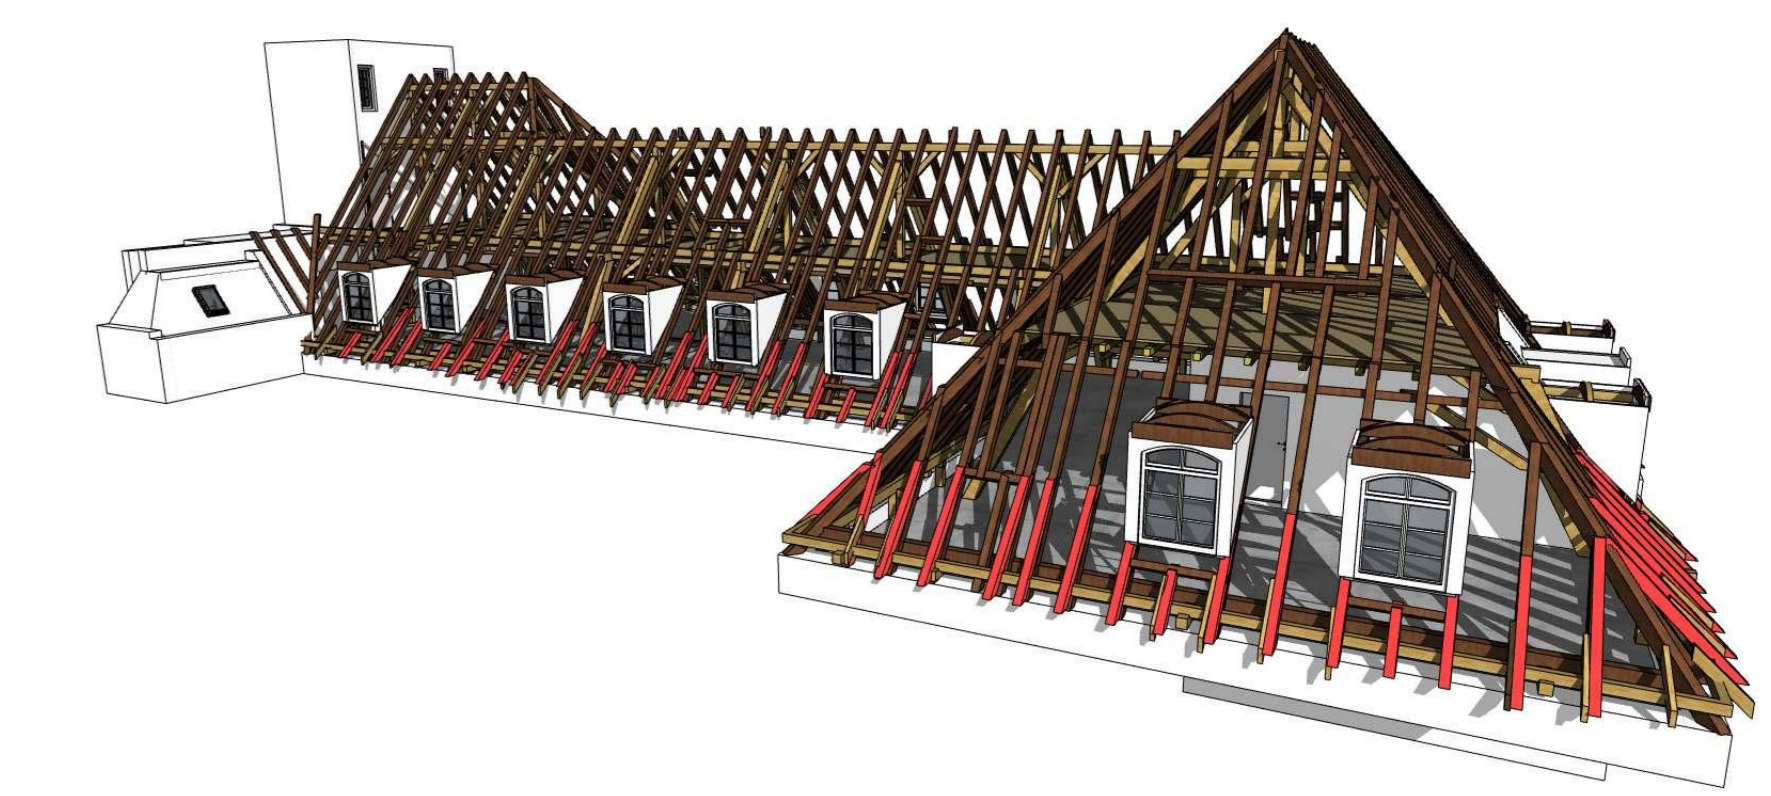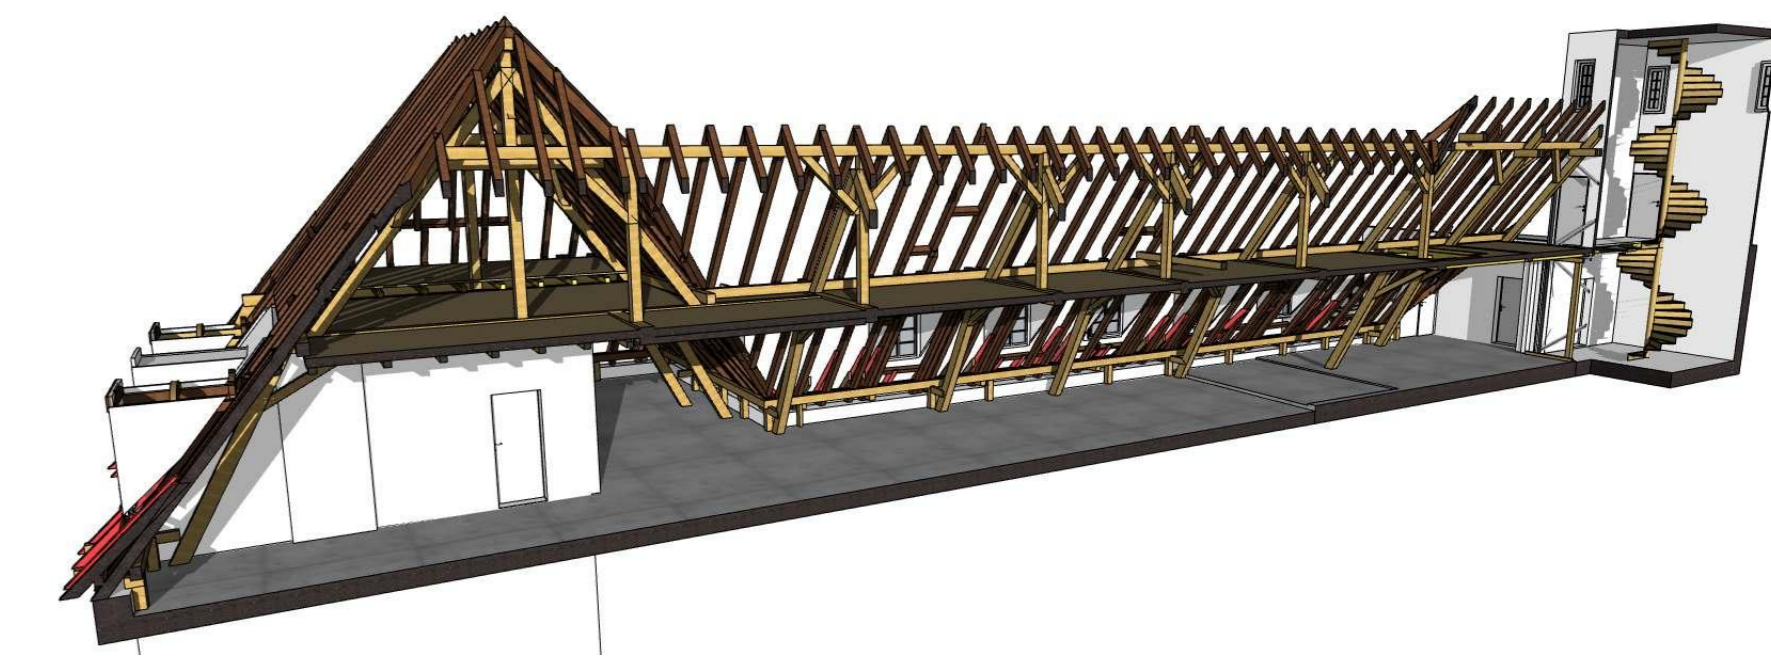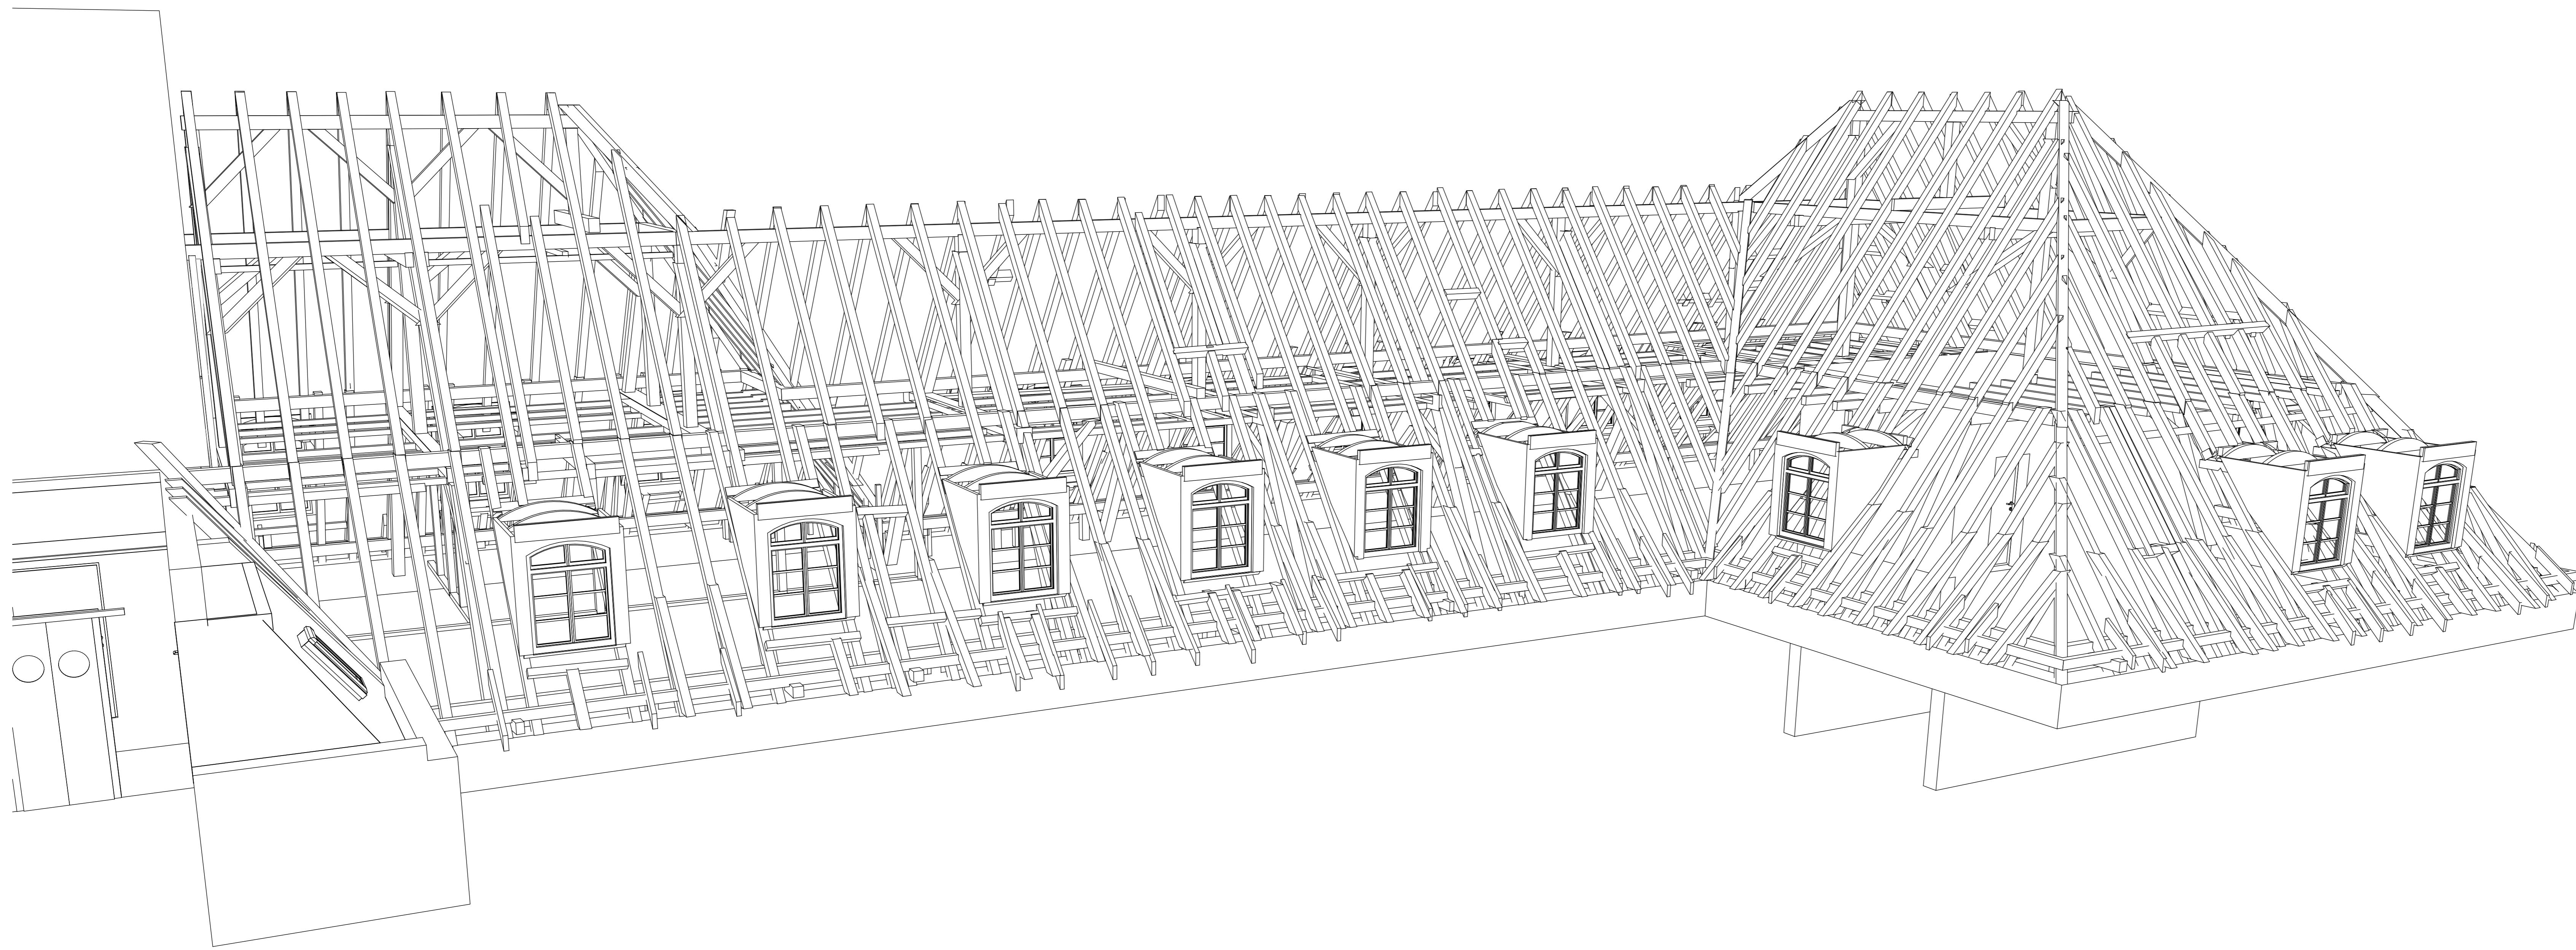

Bestandserfassung

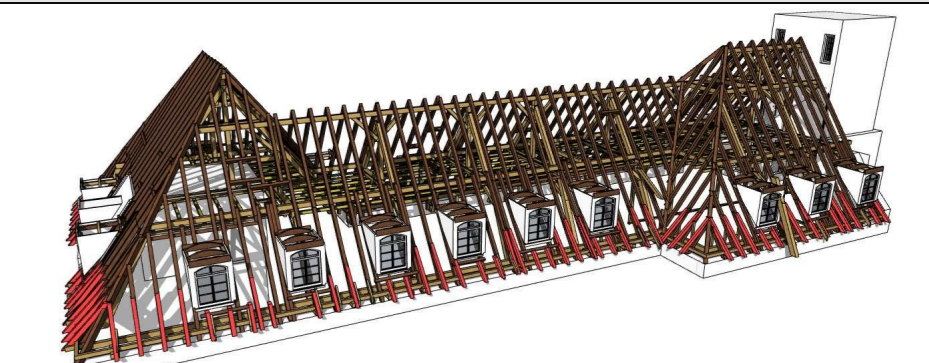

2.0 Bestandsplan

Planfertiger:
Bauplanung wagner
 Tino Wagner
 Bad Mergenthaler Str. 16
 77993 Creglingen

Kontaktadressen:
 Tel. 07933 - 20 38 12
 Fax. 07933 - 20 38 17
 info@bauplanung-wagner.de
 www.bauplanung-wagner.de

Index	Datum	Name	Änderung
A			
B			
C			

Bauherr:


Der Planer hat das Urheberrecht gem. Urheberrechtsgesetz an seinem Werk. Der Schutz erfaßt alle Pläne, Schriftstücke, Modelle usw. als Festlegung des Bauwerkes und schließt insbesondere deren unbefugte Bearbeitung und Ausführung sowie den Nachbau ein. Vervielfältigungen dürfen nur mit Zustimmung des Erstellers erfolgen.

Bauteil:
PERSPEKTIVEN 2

Maßstab	1:100, 1:18,18	Datum	19.06.2015	Plan Nr.	7/8	Index
Projektnummer	125_X	Gezeichnet	AH.SH			
B / H =	1160 / 594	(6.890cm²)				

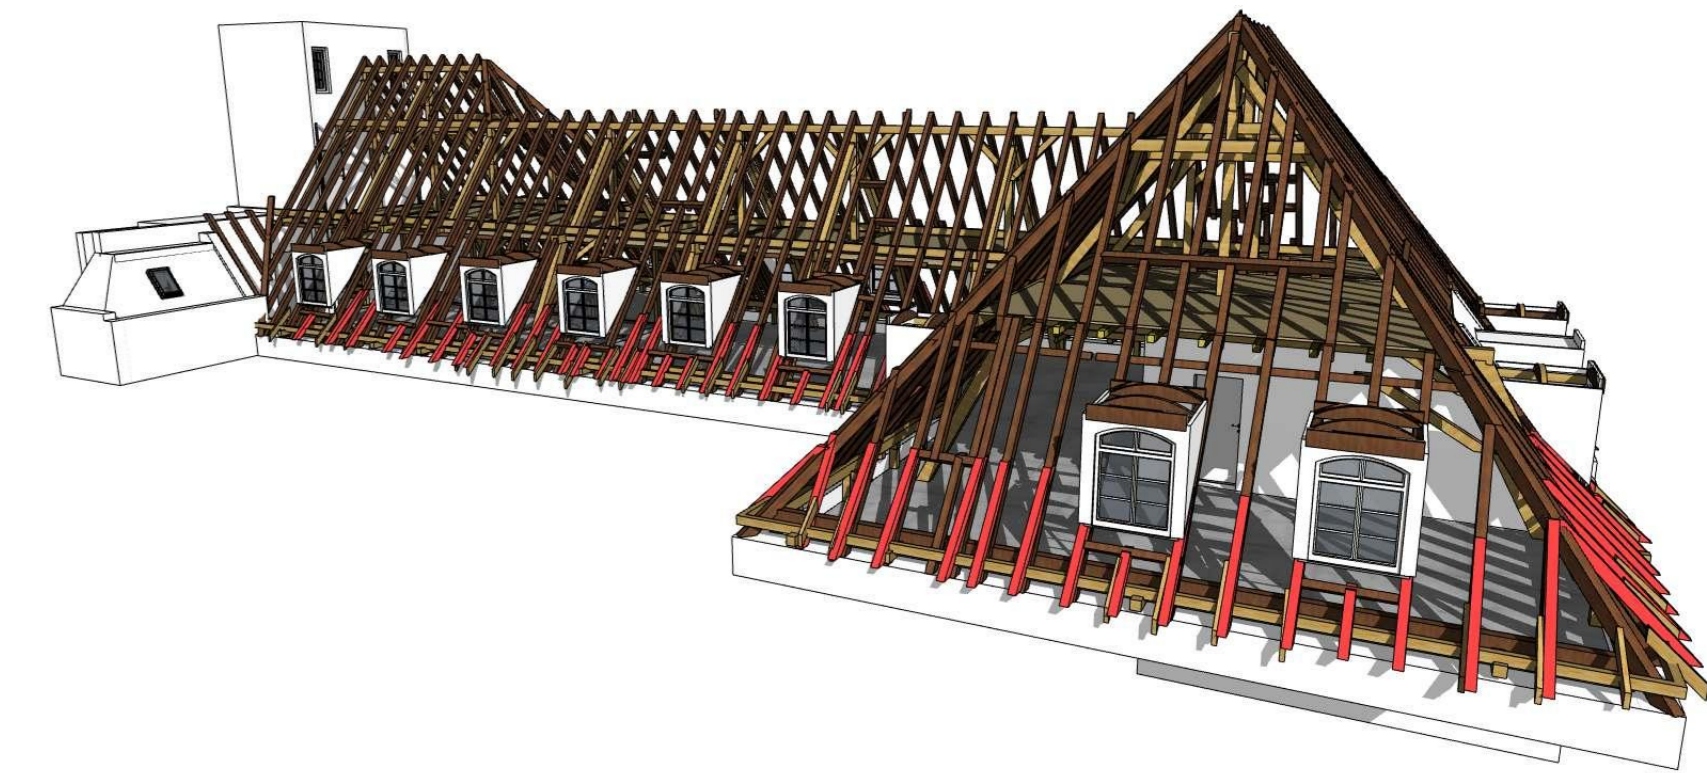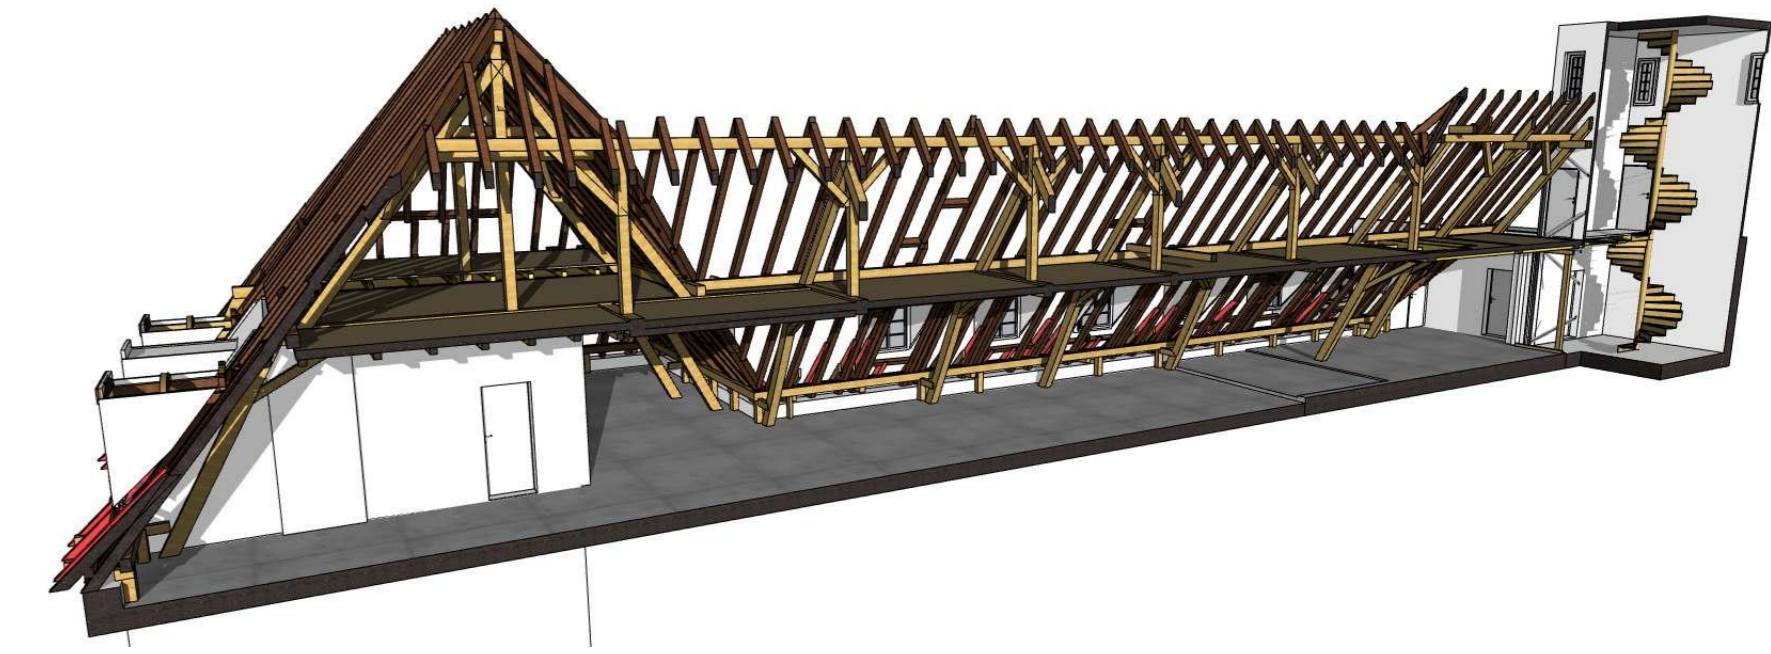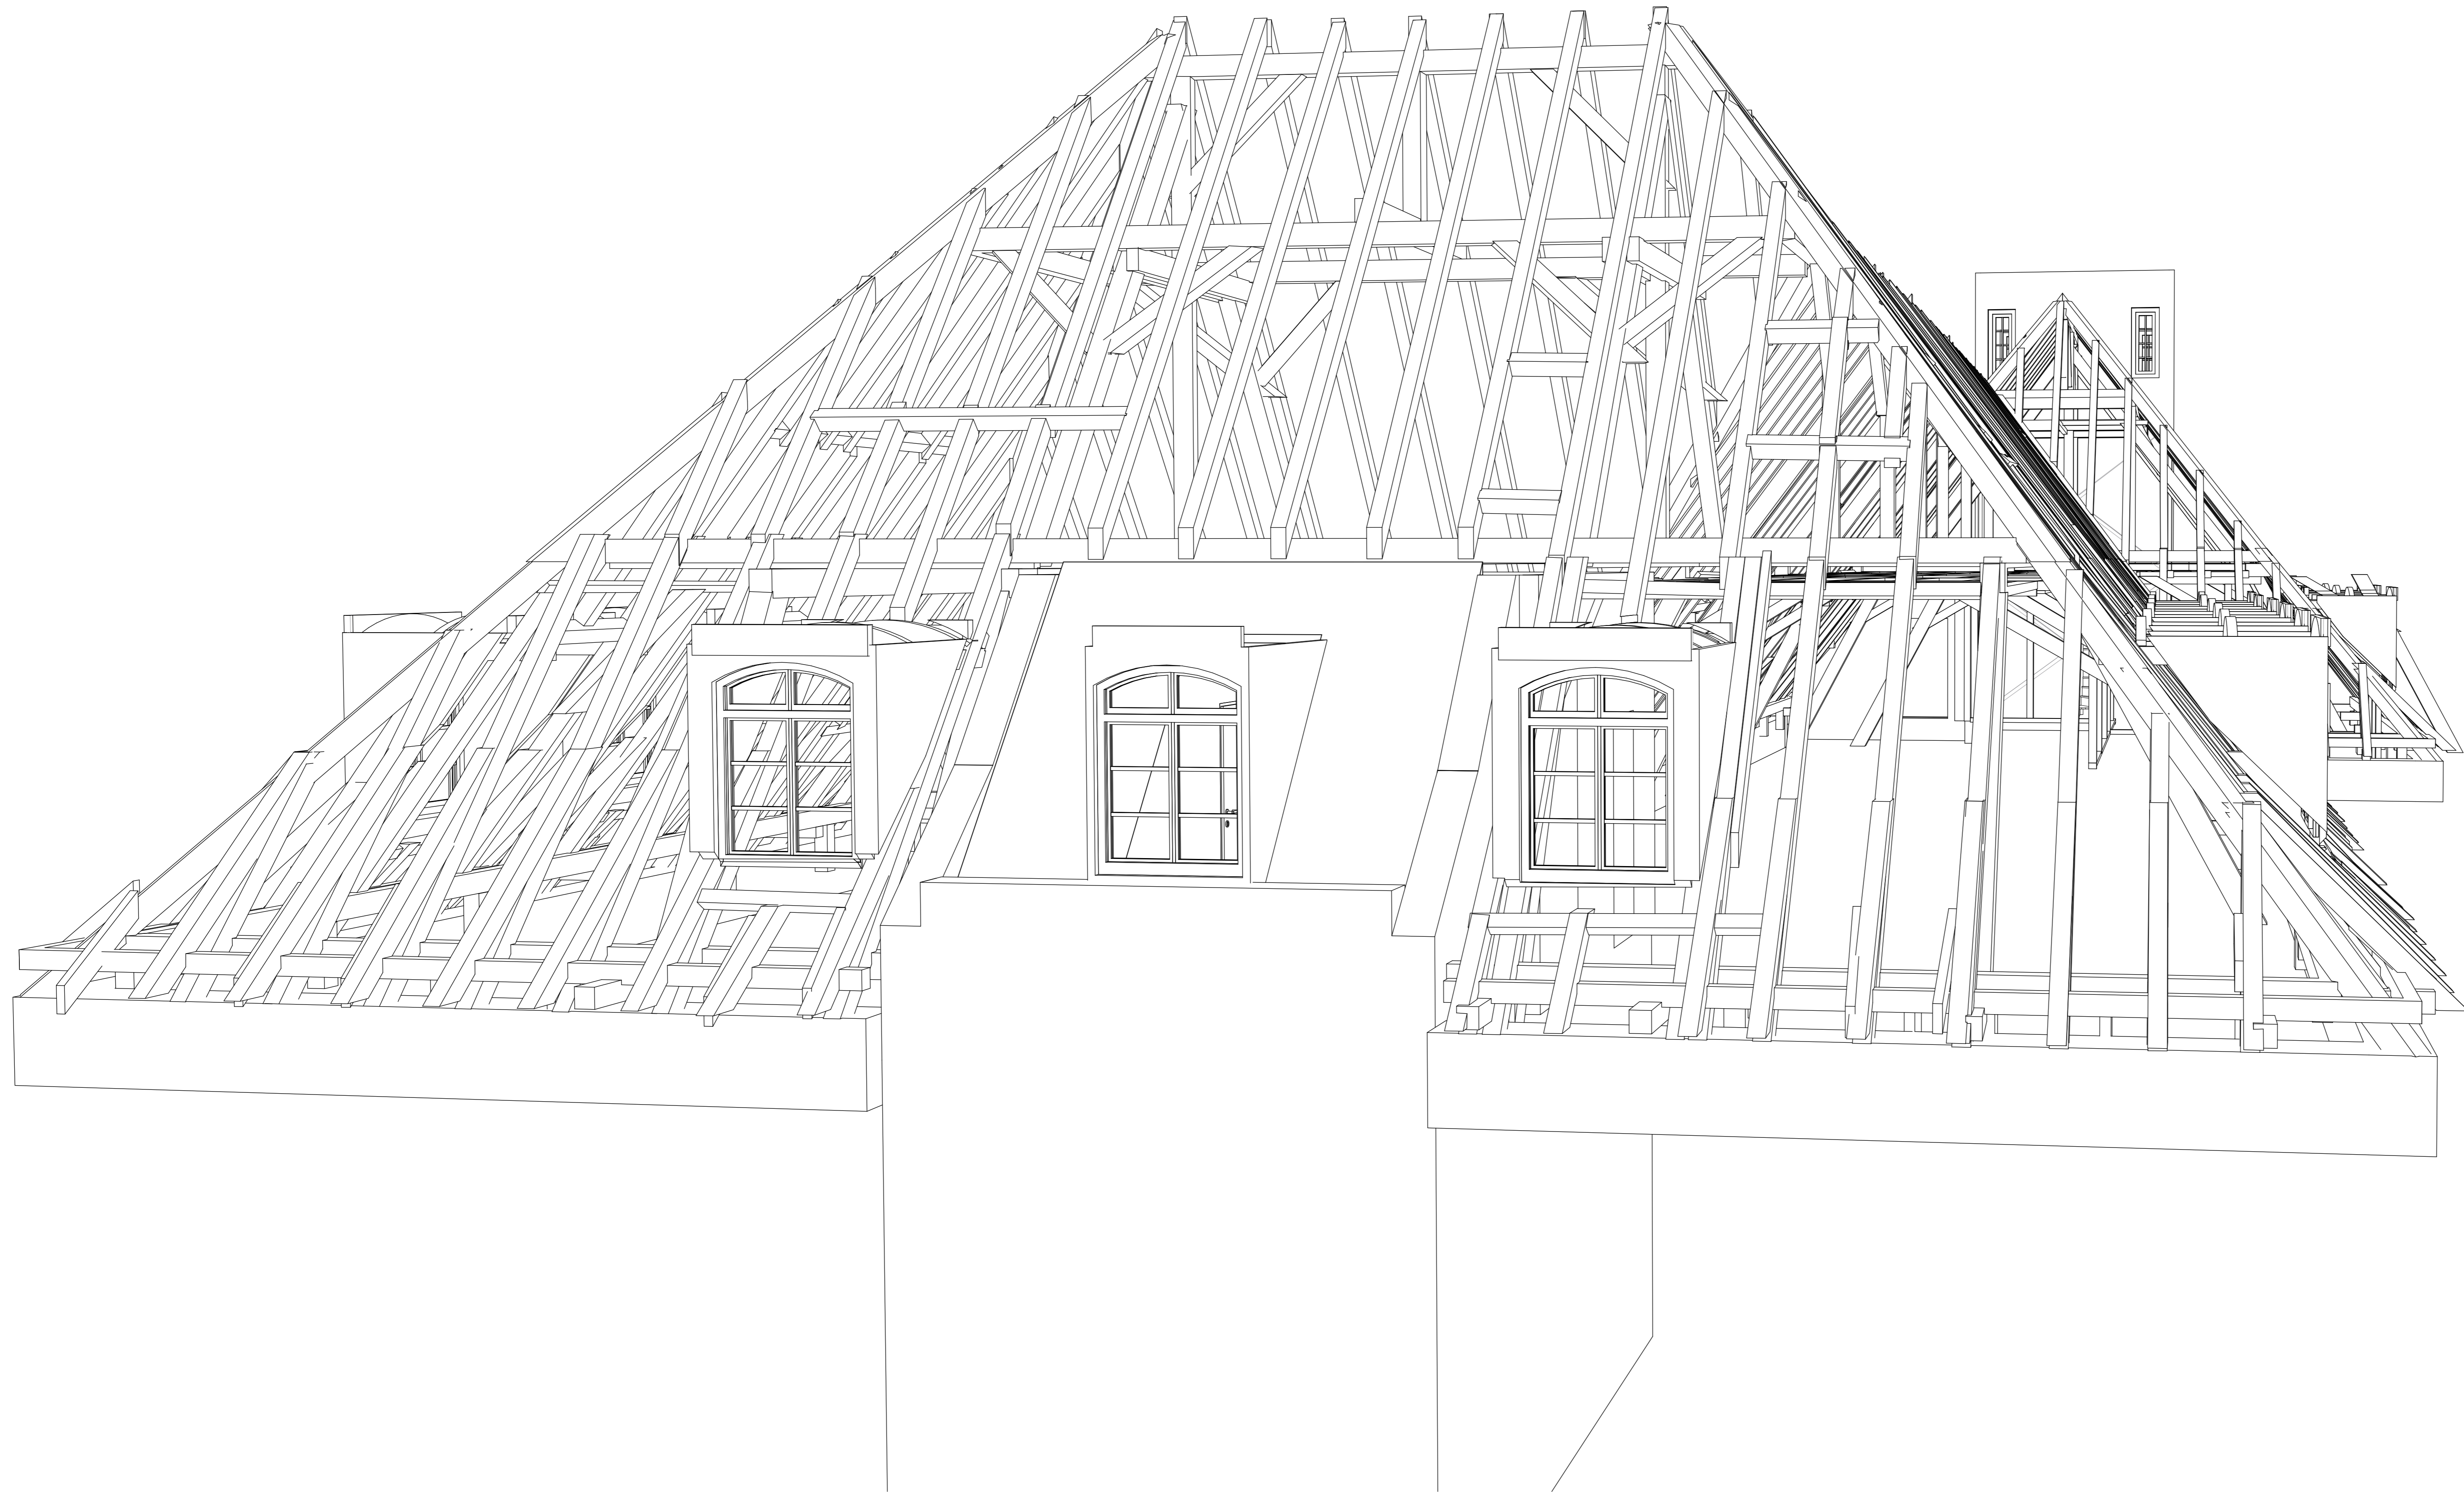


Bestandserfassung

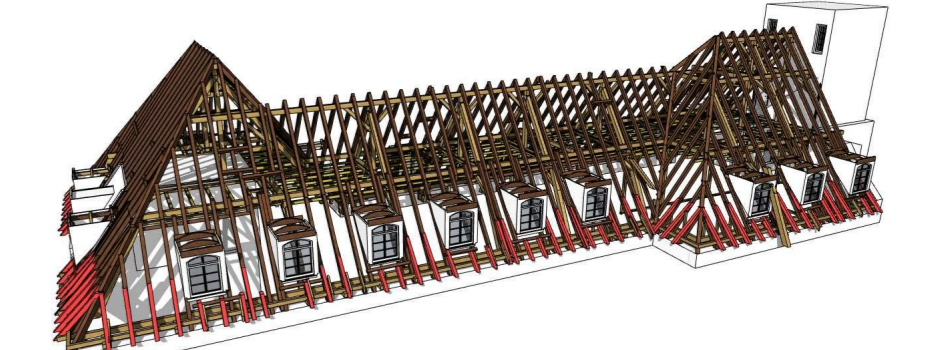

2.0 Bestandsplan

Planfertiger:
Bauplanung wagner
 Tino Wagner
 arch. / arch. Baubüro
 Einzelpraxis (HwK)

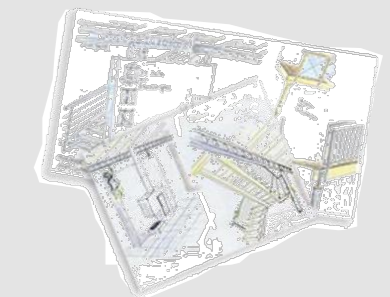

Kontaktadressen:
 Tel. 07933 - 20 38 12
 Fax. 07933 - 20 38 17
 info@bauplanung-wagner.de
 www.bauplanung-wagner.de

Index	Datum	Name	Änderung
A			
B			
C			

Bauherr:
Universitätsbauamt Freiburg
 Hugstetter Straße 53
 79106 Freiburg i.Br.

Unterschrift Bauherr:

Unterschrift Architekt:

Bauvorhaben:
Bestandserfassung Universitätsdachstuhl

Bauort: **Freiburg i.Br.** Flurst.Nr.: **X** Gemarkung: **Freiburg i.Br.**
 Straße: **Georges-Köhler-Allee 51** Gemeinde: **Freiburg i.Br.**

Der Planer hat das Urheberrecht gem. Urheberrechtsgesetz an seinem Werk. Der Schutz erfaßt alle Pläne, Schriftstücke, Modelle usw. als Festlegung des Bauwerkes und schließt insbesondere deren unbefugte Bearbeitung und Ausführung sowie den Nachbau ein. Vervielfältigungen dürfen nur mit Zustimmung des Erstellers erfolgen.

Bauteil:
PERSPEKTIVEN 4

Maßstab	1:16,67	Datum	19.06.2015	Plan Nr.	8/8	Index
Projektnummer	125_X	Gezeichnet	AH.SH			
B / H = 1160 / 594		(6.890cm²)				